


Масштаб 10 м  
 012345678910

 Борисов А.В.

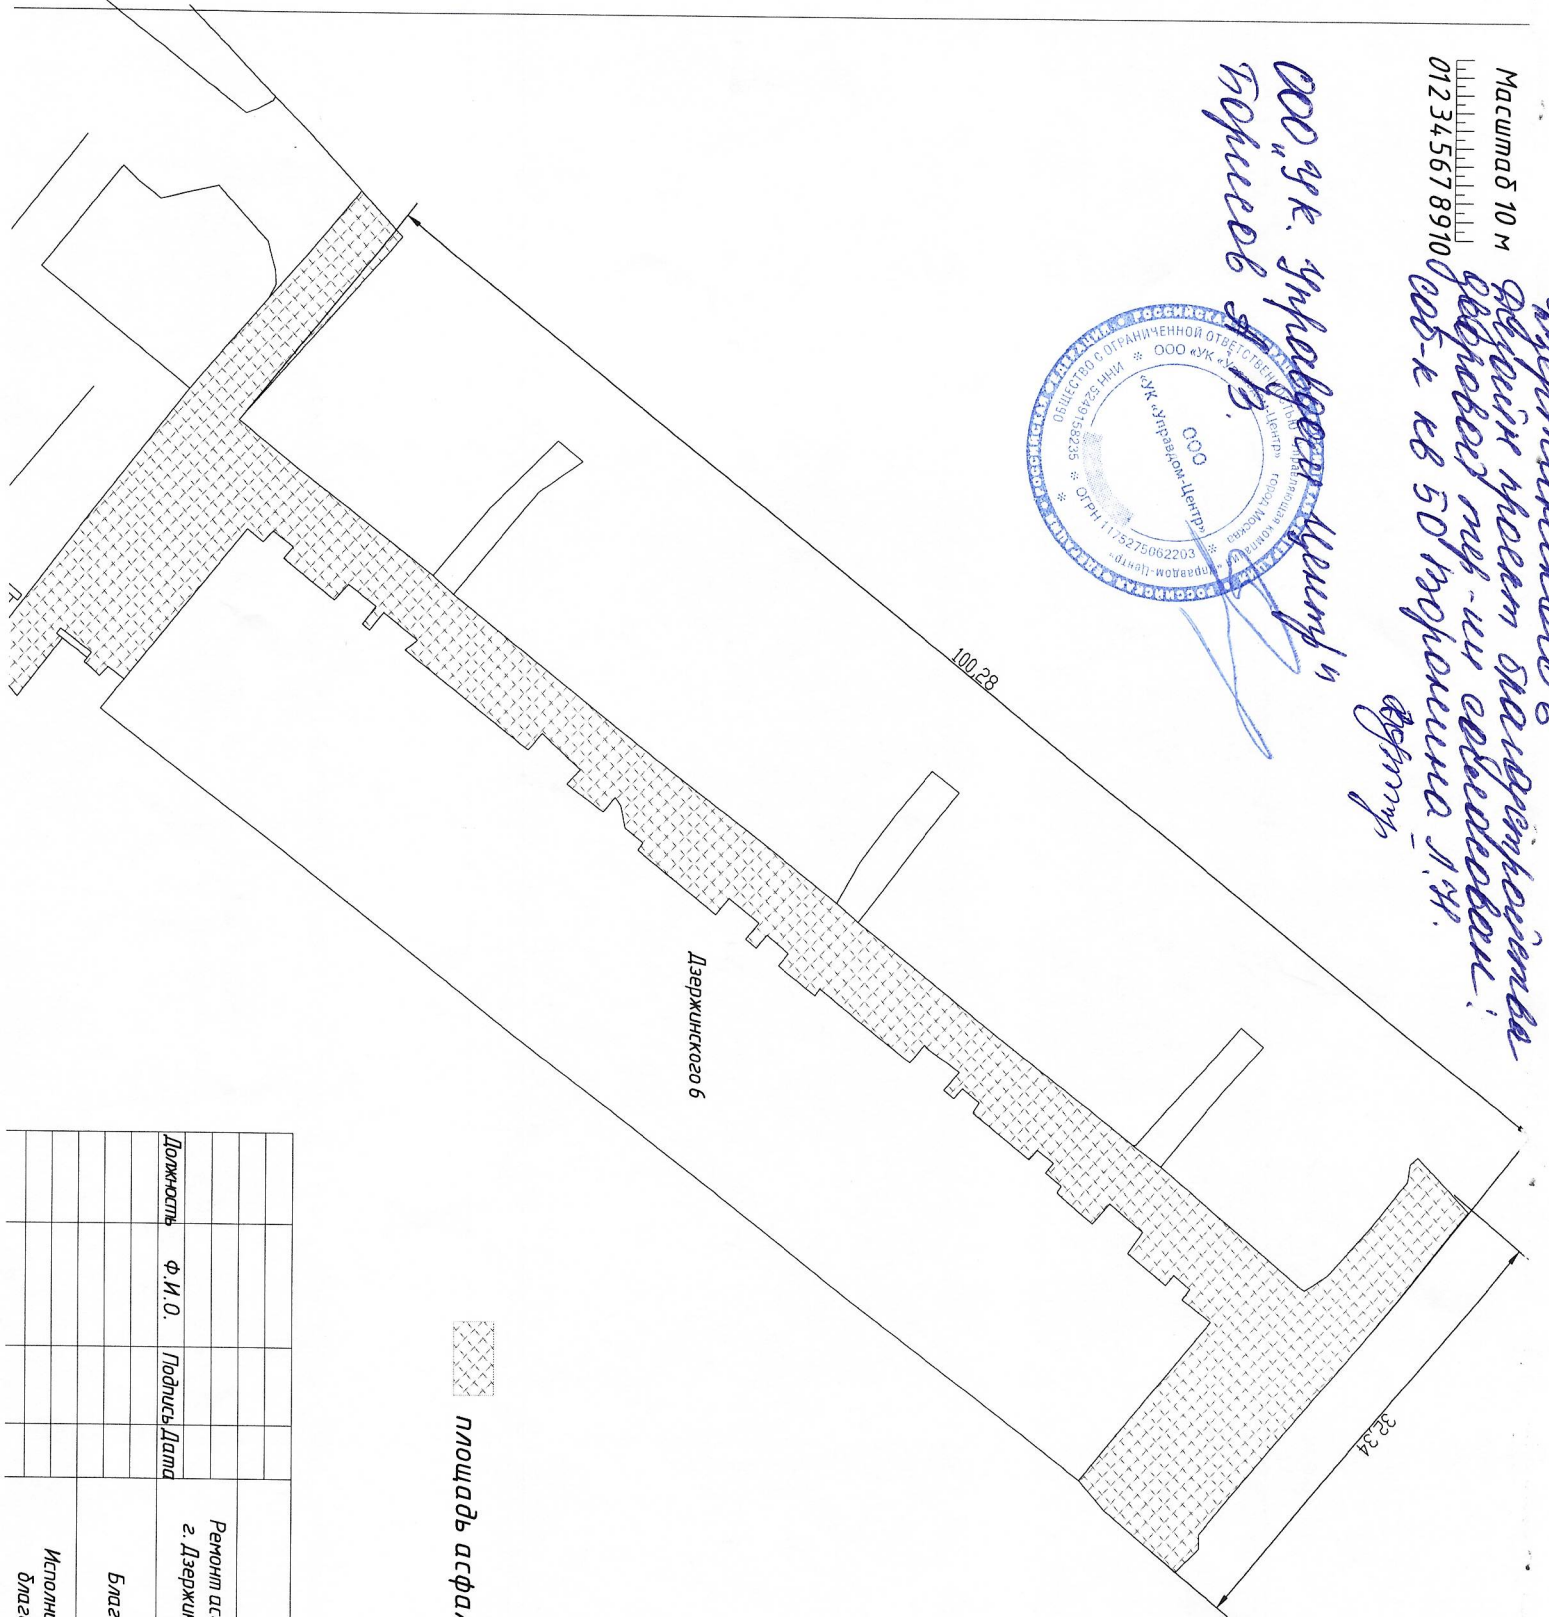

Дзержинского 6

площадь асфальтового покрытия 94.1 м<sup>2</sup>

Исполнительная документация по рабочему чертежу		
Должность	Ф.И.О.	Подпись/Дата
Ремонт асфальтобетонного покрытия по адресу: г. Дзержинск, Дзержинского 6		
Благоустройство		
Исполнительная схема благоустройства		