


УТВЕРЖДАЮ

Директор ООО "УК "Управдом- Центр"  
А. В. Борисов



20 г.

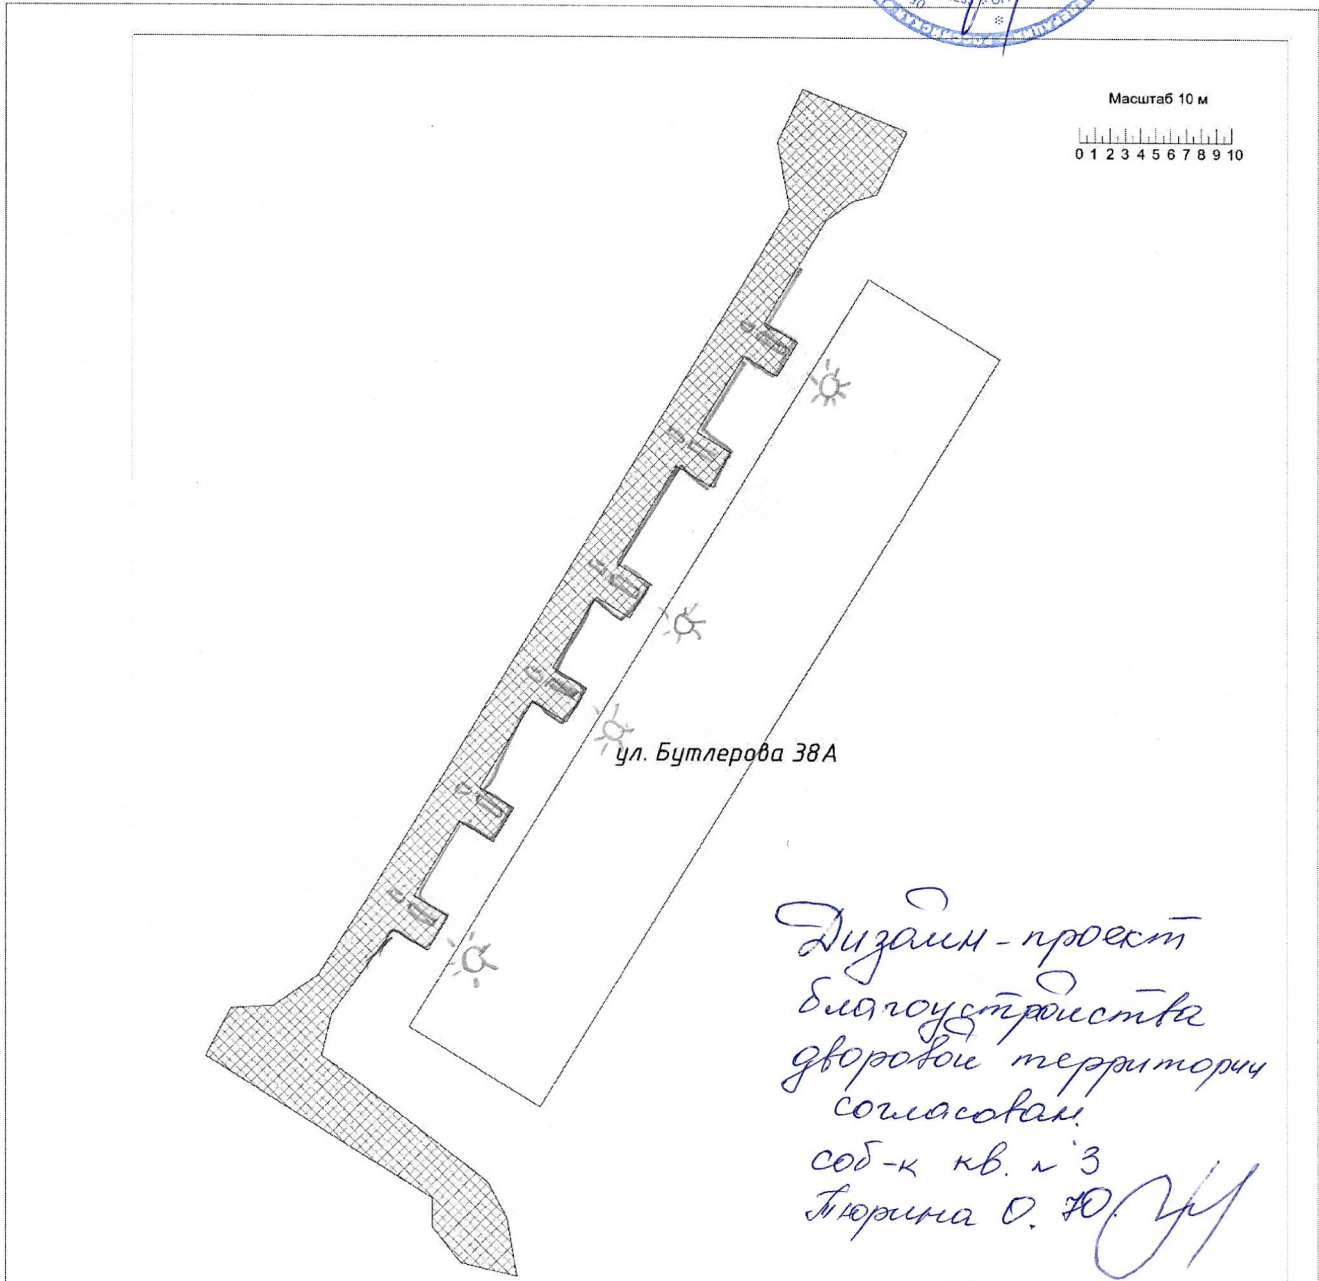

Масштаб 10 м  
0 1 2 3 4 5 6 7 8 9 10

ул. Бутлерова 38А

Дизайн-проект  
благоустройства  
дворовой территории  
согласован.  
соб-к кв. n 3  
Любина О. Ю.

□ площадь проезда 663 м²

Должность	Ф.И.О.	Подпись	Дата

Исполнительная документация  
по рабочему чертежу

Ремонт асфальтобетонного покрытия по адресу: г.  
Дзержинск, ул. Бутлерова 38А

Благоустройство

Исполнительная схема  
участка под благоустройство