


Кизим - проект благоустройства
дворовой территории совхоза
Содственик № 51 МКД/27
по ул. Гайдара Дзержинск

Handwritten signature

УТВЕРЖДАЮ
Директор ООО "УК "Управдом- Центр" А. В.
Борисов



20 г.

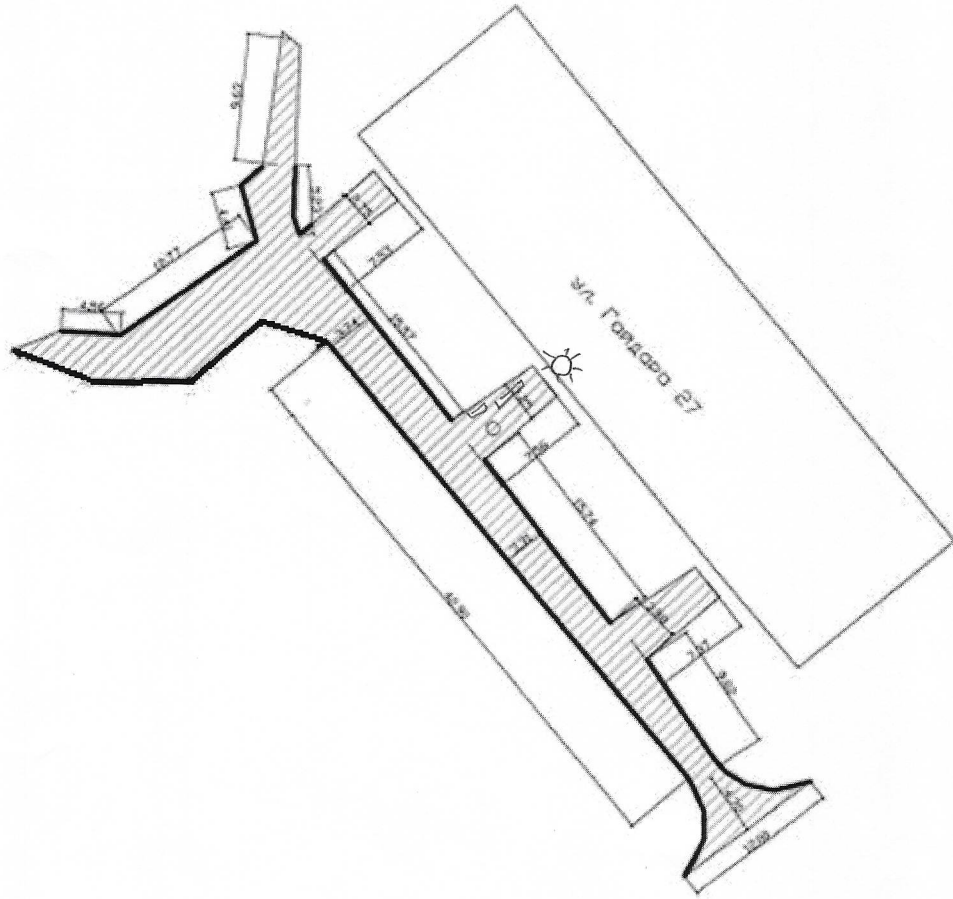

- площадь асфальтового покрытия 405.9 м²
- Бордюр дорожный 100*30*15 - 166 м.п.

| | | | | | | |
|-------------|--------------|---------|------|---|------|--------|
| | | | | ремонт асфальтобетонного покрытия по адресу г. Дзержинск | | |
| Взимоность | Ф.И.О. | Подпись | Дата | | | |
| Главинженер | Слепов И.И. | | | | | |
| Проектант | Романов В.Г. | | | Студия | Лист | Листов |
| Геодезист | Потапов А.А. | | | ИД | | |
| Проверил | | | | Исполнительная схема асфальтового покрытия | | |
| | | | | ООО "КопДорСтрой-НН" | | |