



УТВЕРЖДАЮ
 Директор ООО "УК "Управдом- Центр"
 А. В. Борисов



20 г.

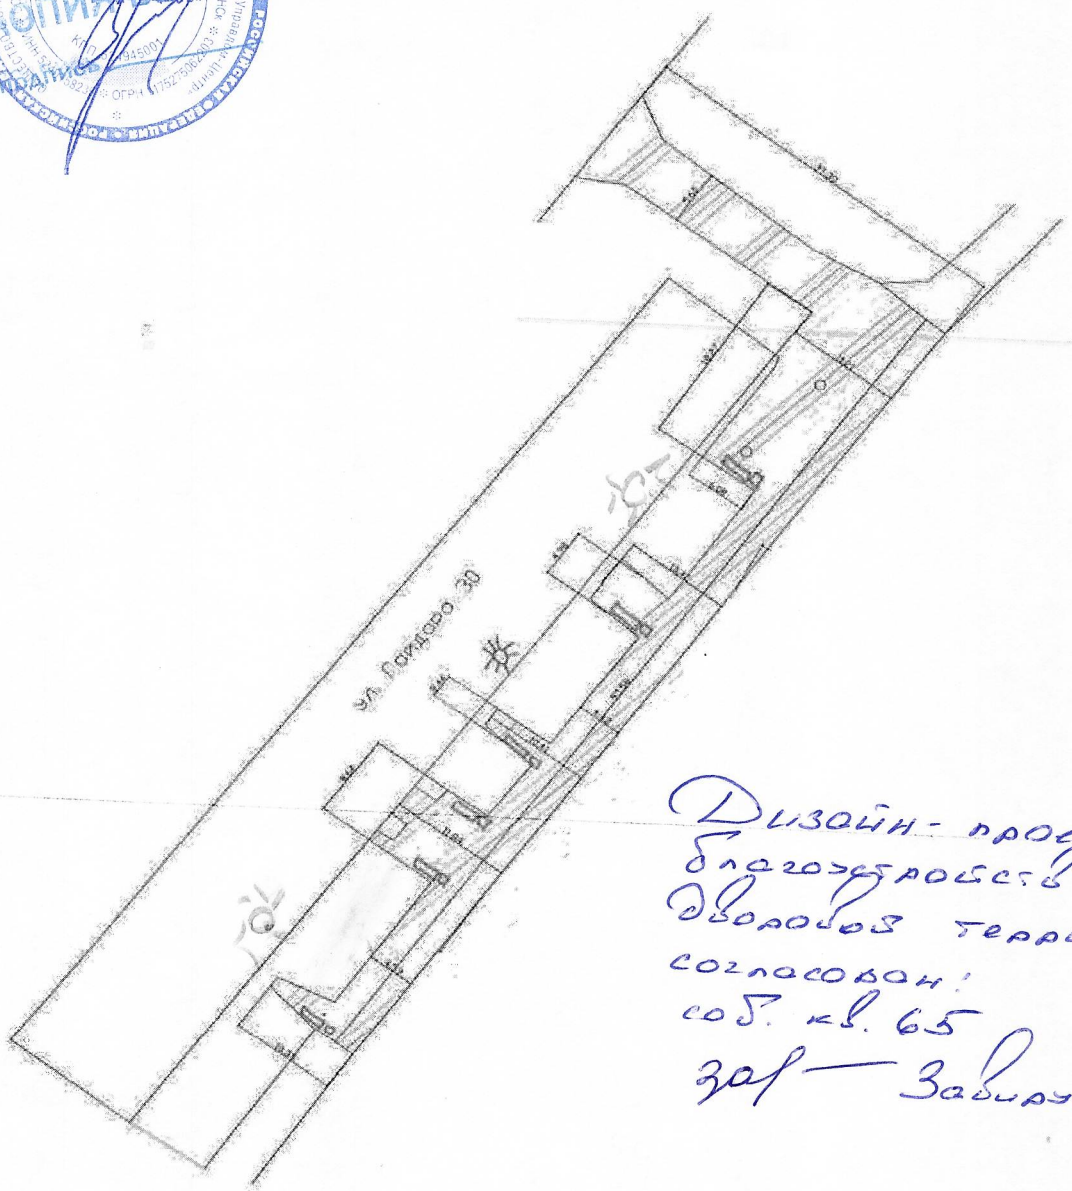

ДИЗАЙН-ПРОЕКТ
 Благоустройства
 дворовой территории
 согласован!
 со ст. кв. 65
 зал — Забурцева Я.

 ПЛОЩАДЬ АСФАЛЬТОВОГО ПОКРЫТИЯ 851,1 м²

				Ремонт асфальтобетонного покрытия по адресу: г. Дзержинск		
Должность	Ф.И.О.	Подпись	Дата	Стадия	Лист	Листов
Глинкаев	Слепов В.М.			ИД		
Павлов	Рашка В.Г.			ООО "КапДорСтрой-НН"		
Геодизайн	Потопов А.А.					
Проверил						
Исполнительная схема асфальтового покрытия						