



УТВЕРЖДАЮ
 Директор ООО "КвДобСтрой-НН"
 А. В. Борисов

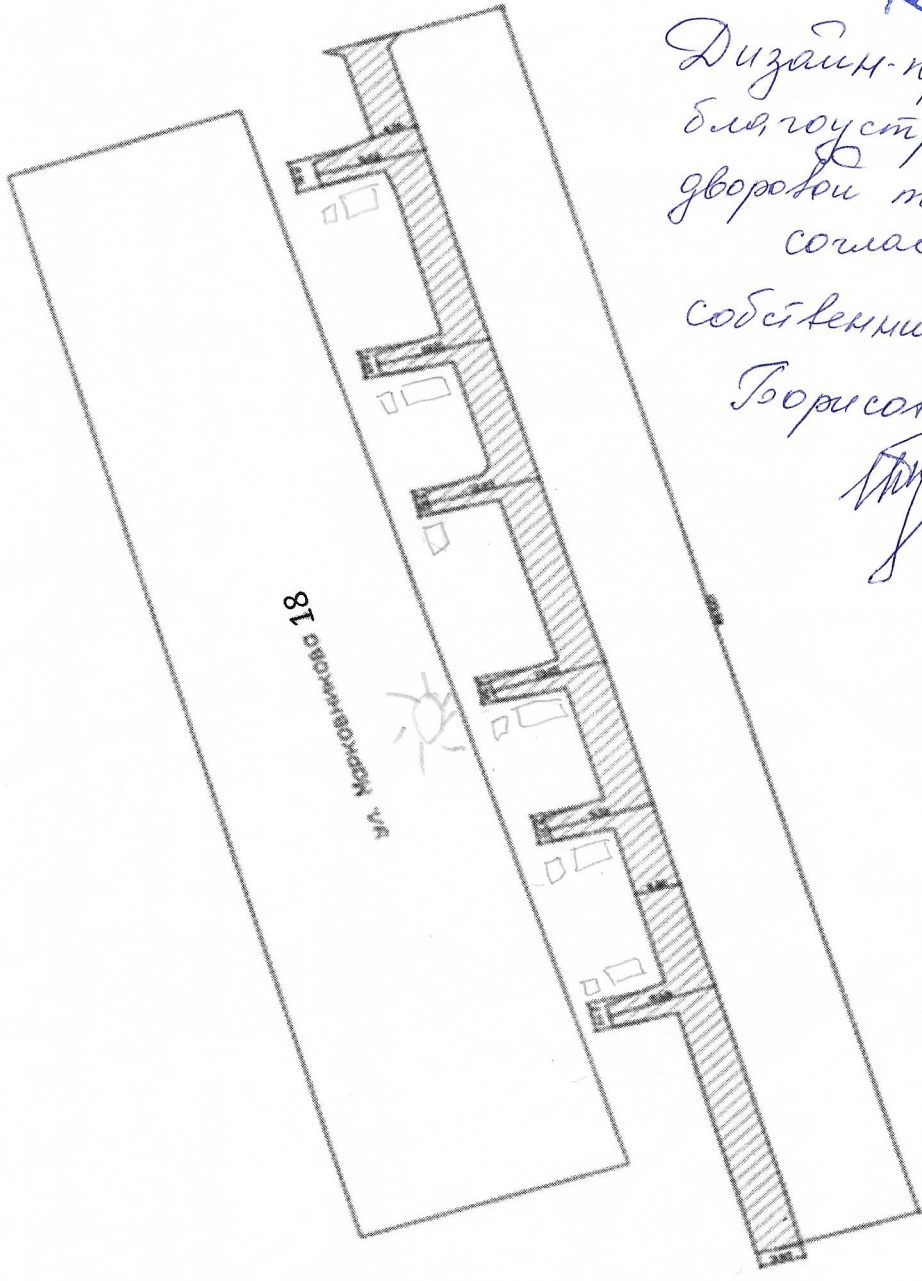

Дизайн-проект
 благоустройства
 дворовой территории
 многоквартир.
 собственник кв. п 67
[Signature]

 площадь асфальтового покрытия 584,4 м²

				Ремонт асфальтобетонного покрытия по адресу г. Дзержинск,		
Должность	Ф.И.О.	Подпись	Дата	СТАДИЯ	ЛИСТ	ЛИСТОВ
Глизионер	Слепков ИМ.			ИД		
Проект	Романов ВГ.			Исполнительная схема асфальтового покрытия		
Геодезист	Потапов АА.					
Проектировщик				ООО "КвДобСтрой-НН"		