


Масштаб 10 м
 0 1 2 3 4 5 6 7 8 9 10

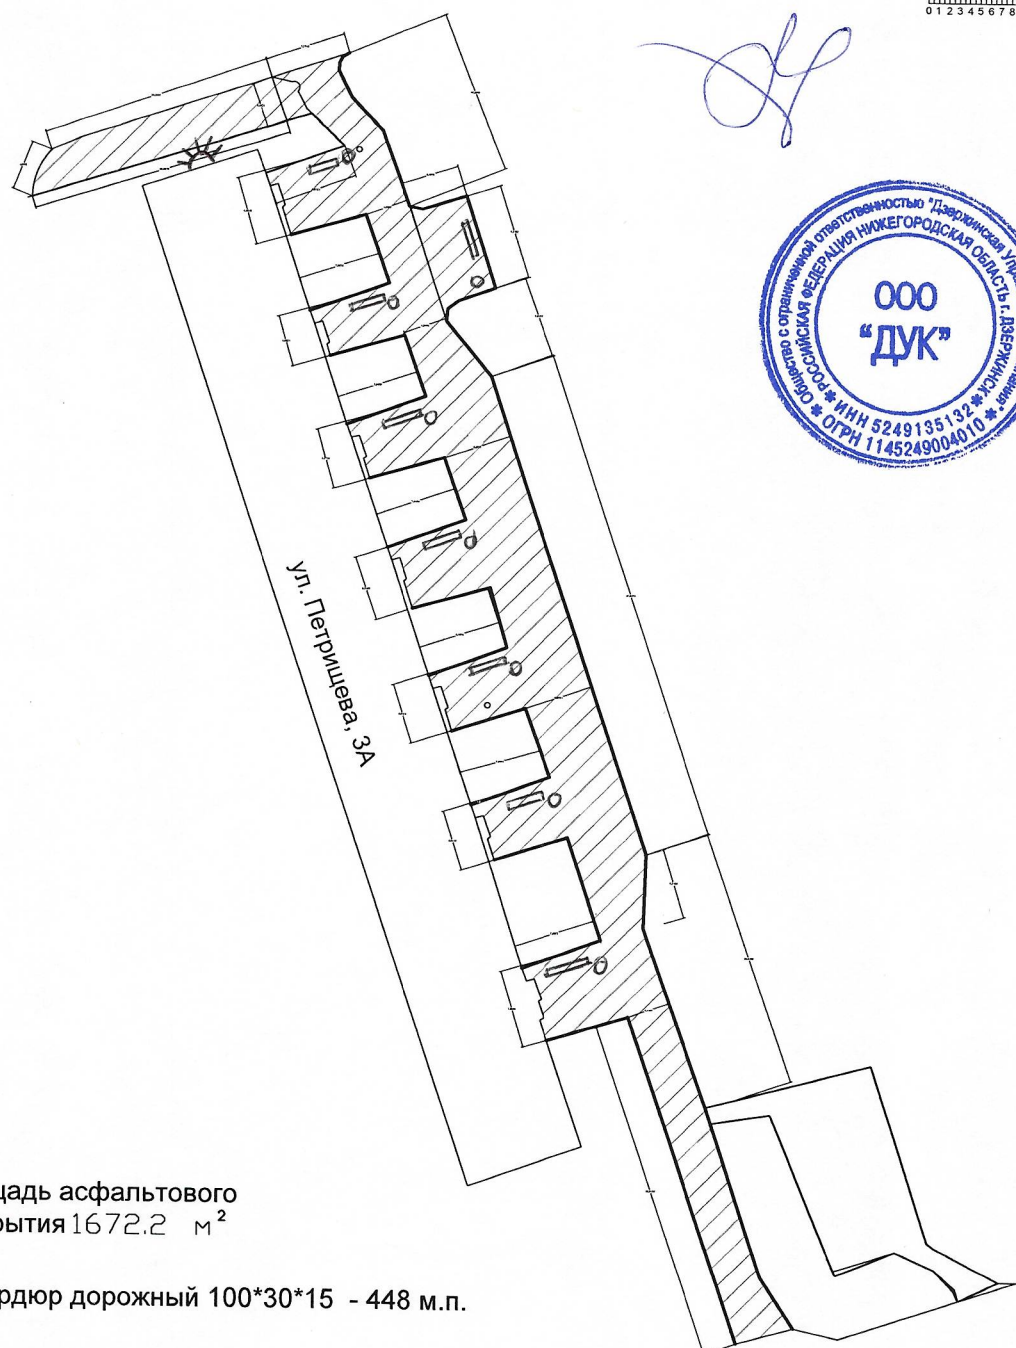

площадь асфальтового покрытия 1672.2 м²

Бордюр дорожный 100*30*15 - 448 м.п.

*согласовано уполномоченным лицом:
 Алексеев М.И.*

				Ремонт асфальтобетонного покрытия по адресу: г. Дзержинск, ул. Петрищева, 3А		
Должность	Ф.И.О.	Подпись	Дата	Стадия	Лист	Листов
Гл. инженер	Слепов В.М.			ИД		
Прораб	Рошка В.Г.					
Геодезист	Потапов А.А.					
Проверил						
				Исполнительная схема асфальтового покрытия ул. Петрищева, 3А ООО "КапДорСтрой-НН"		