


Инверсия  
 Директор ООО "УК «Управдом-Центр»  
 А.В. Берисов

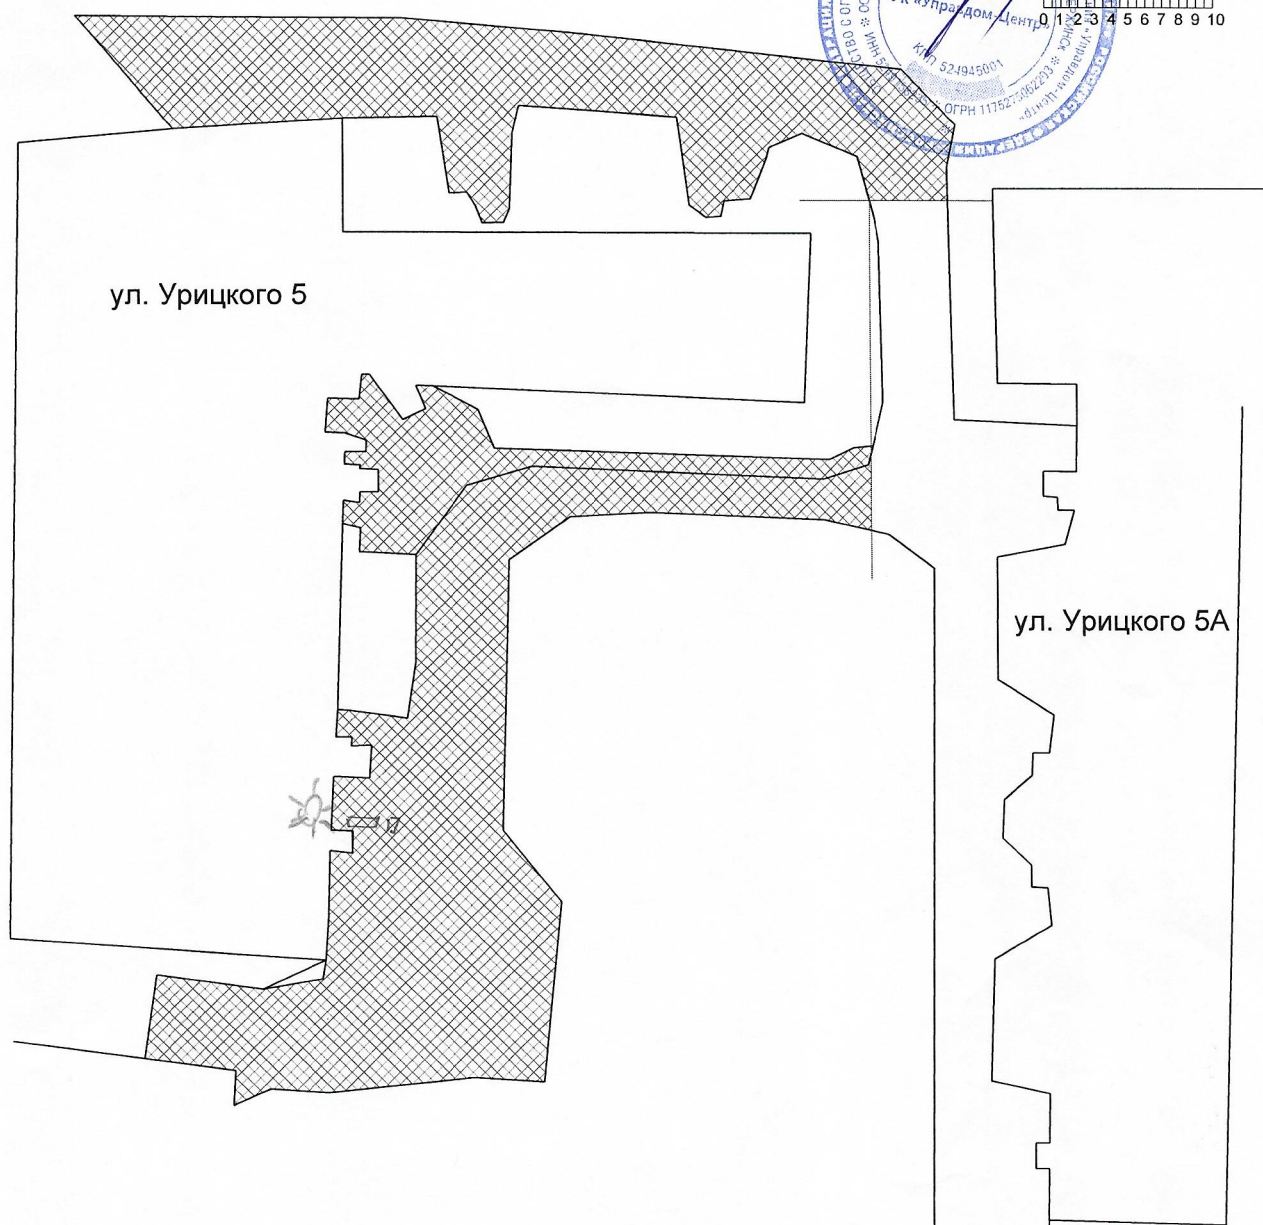

Дизайн-проект благоустройства  
 дворовой территории «Солнечная»  
 Собственников кв. 32  
 Новосел. Новоселовца ГЮ

площадь проезда 1613 м²

				Исполнительная документация по рабочему чертежу	
				Ремонт асфальтобетонного покрытия по адресу: г. Дзержинск, ул. Урицкого 5,	
Должность	Ф. И. О.	Подпись	Дата		
				Благоустройство	
				Исполнительная схема участка под благоустройство	