


ДИРЕКТОР ООО «ДУК»
 ДЕНИСОВА Г.А.

[Handwritten signature]

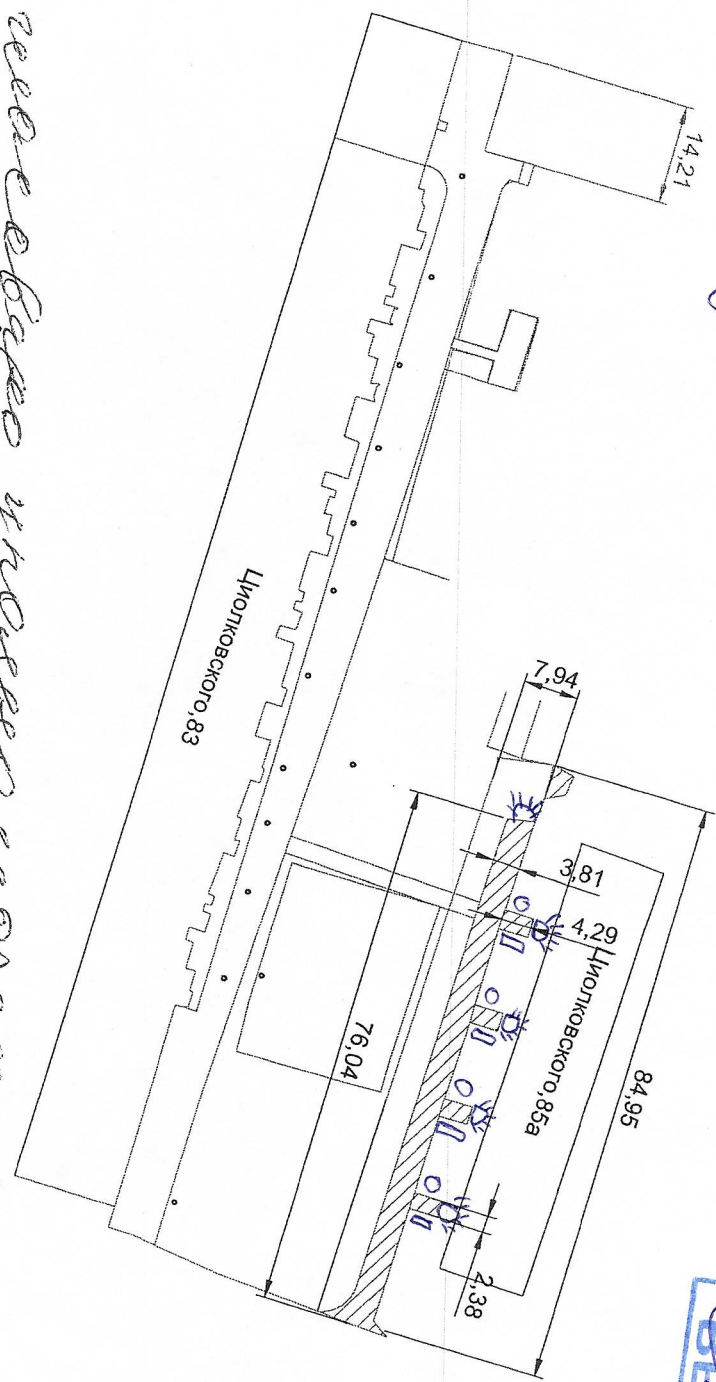

Во всех местах укладки асфальта

[Handwritten signature]

площадь асфальтового покрытия проездов 358,6 м²



[Handwritten signature]

Исполнительная документация по рабочему чертежу	
Ремонт асфальта межпанельных перекрытий по адресу: г. Дзержинск, Цюлковского, 85а	
Должность	Ф.И.О.
	Подпись <i>Дамд</i>

Благоустройство	
Исполнительная схема участка под благоустройство	