


Масштаб 10 м

0 1 2 3 4 5 6 7 8 9 10

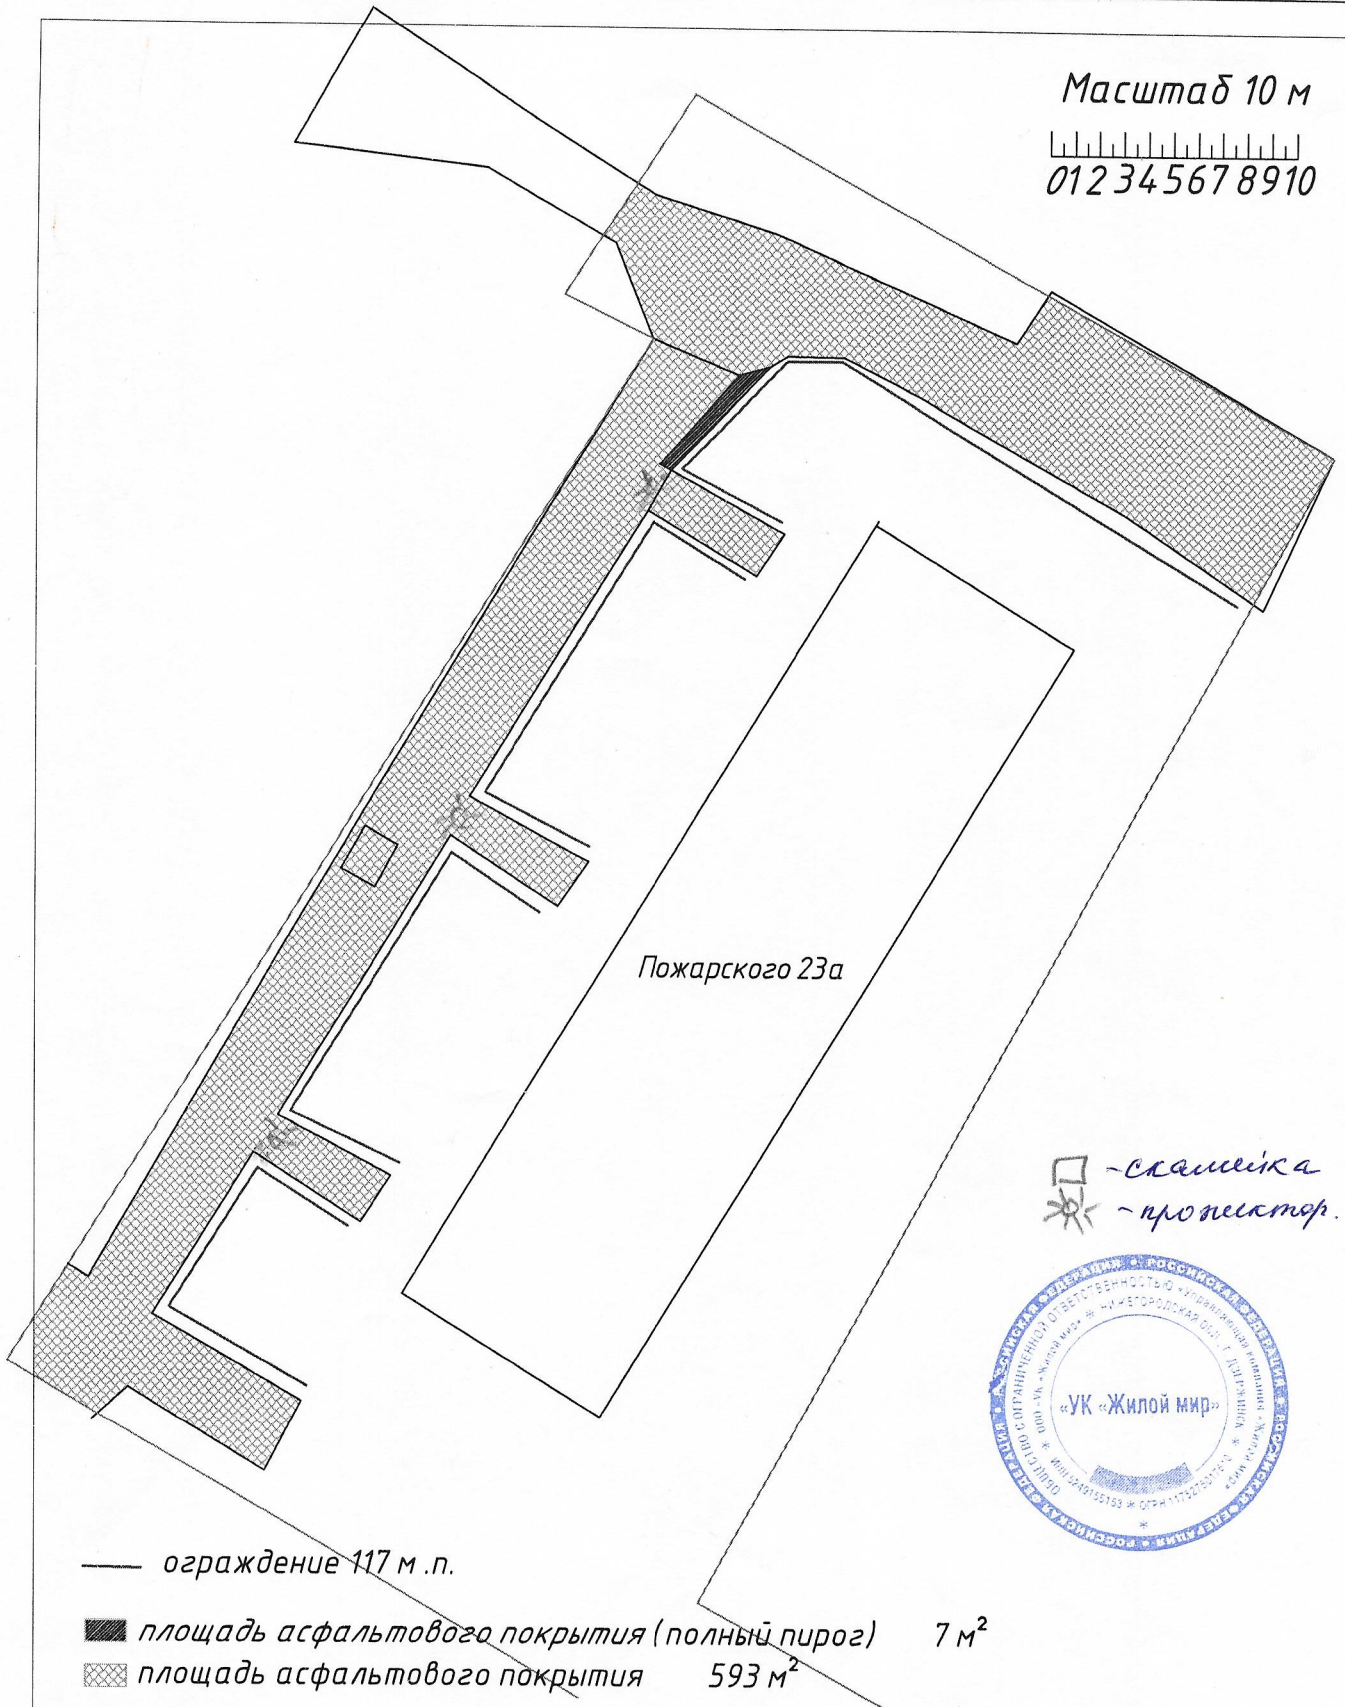

— ограждение 117 м .п.

■ площадь асфальтового покрытия (полный пирог) 7 м²

▨ площадь асфальтового покрытия 593 м²

□ - скамейка
☼ - прожектор.



Исполнительная документация
по рабочему чертежу

Ремонт асфальтобетонного покрытия по адресу:
г. Дзержинск, Пожарского 23а

Должность Ф.И.О. Подпись Дата

директор Росиннова
председатель Кириллова кв н 5

Благоустройство

Исполнительная схема
благоустройства