


Масштаб 10 м

0 1 2 3 4 5 6 7 8 9 10



П - скамейка
☆ - протектор

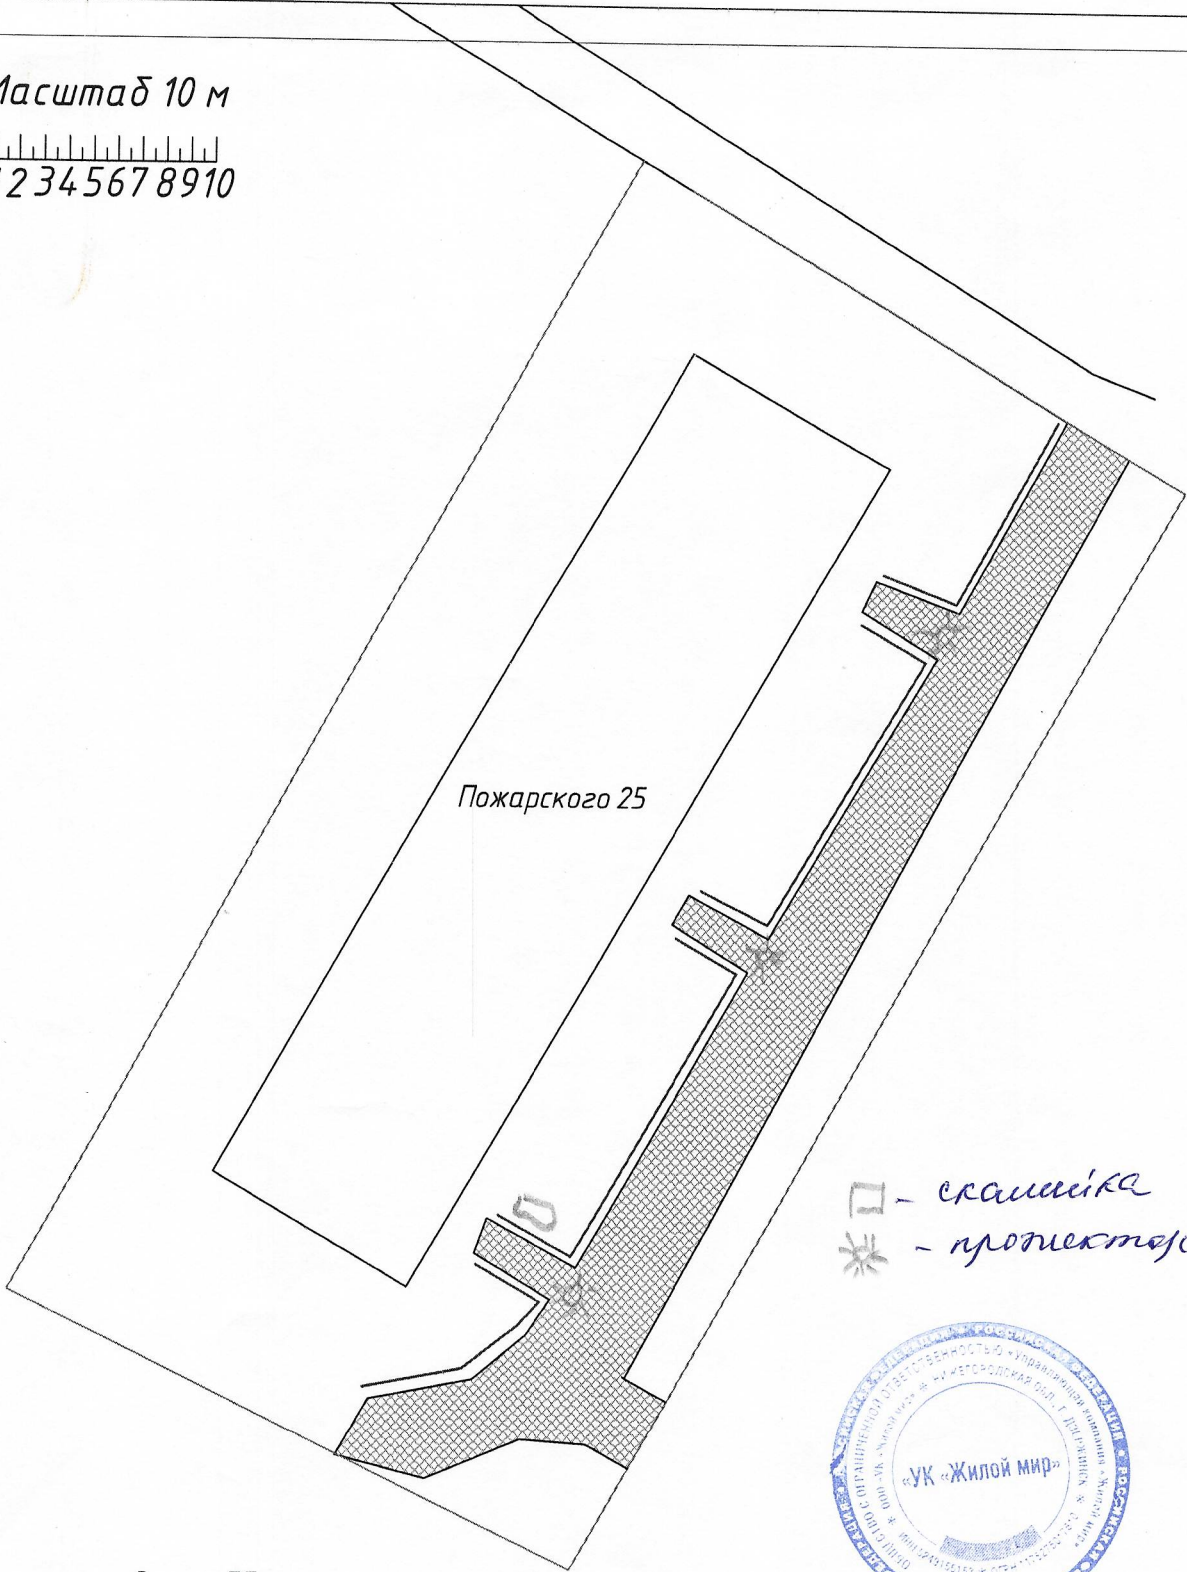

— ограждение 77 м .п.

площадь асфальтового покрытия 324м²

				Исполнительная документация по рабочему чертежу	
				Ремонт асфальтобетонного покрытия по адресу: г. Дзержинск, Пожарского 25	
Должность	Ф.И.О.	Подпись	Дата		
директор	Романов		21.06.21	Благоустройство	
Председатель	Кузнецов				
				Исполнительная схема благоустройства	