


Масштаб 10 м

012345678910



□ - скамья
★ - протектор.

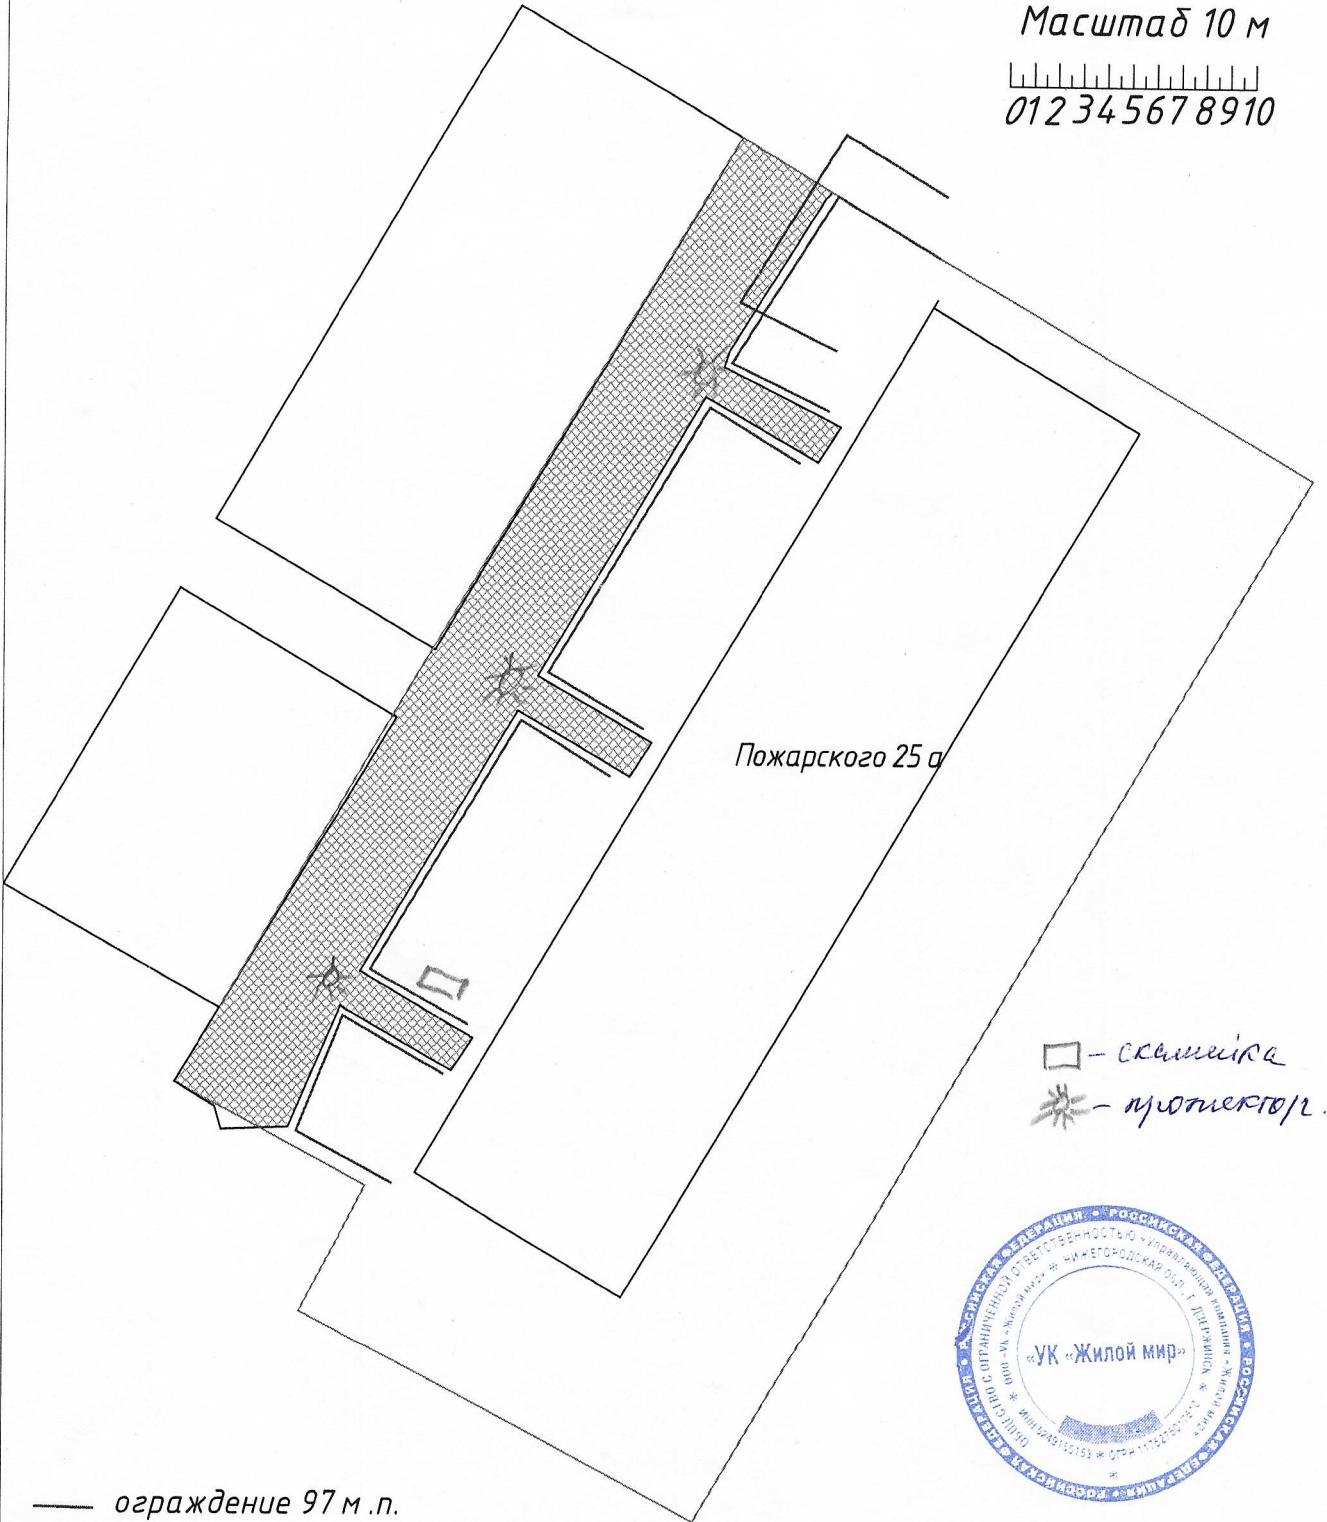

— ограждение 97 м.п.

площадь асфальтового покрытия 336 м²

Исполнительная документация
по рабочему чертежу

Ремонт асфальтобетонного покрытия по адресу:
г. Дзержинск, Пожарского 25а

Должность	Ф.И.О.	Подпись	Дата
директор	Росинский	<i>[Signature]</i>	
проектировщик	Беркин	<i>[Signature]</i>	

Благоустройство

Исполнительная схема
благоустройства