


Масштаб 10 м

01 2345678910

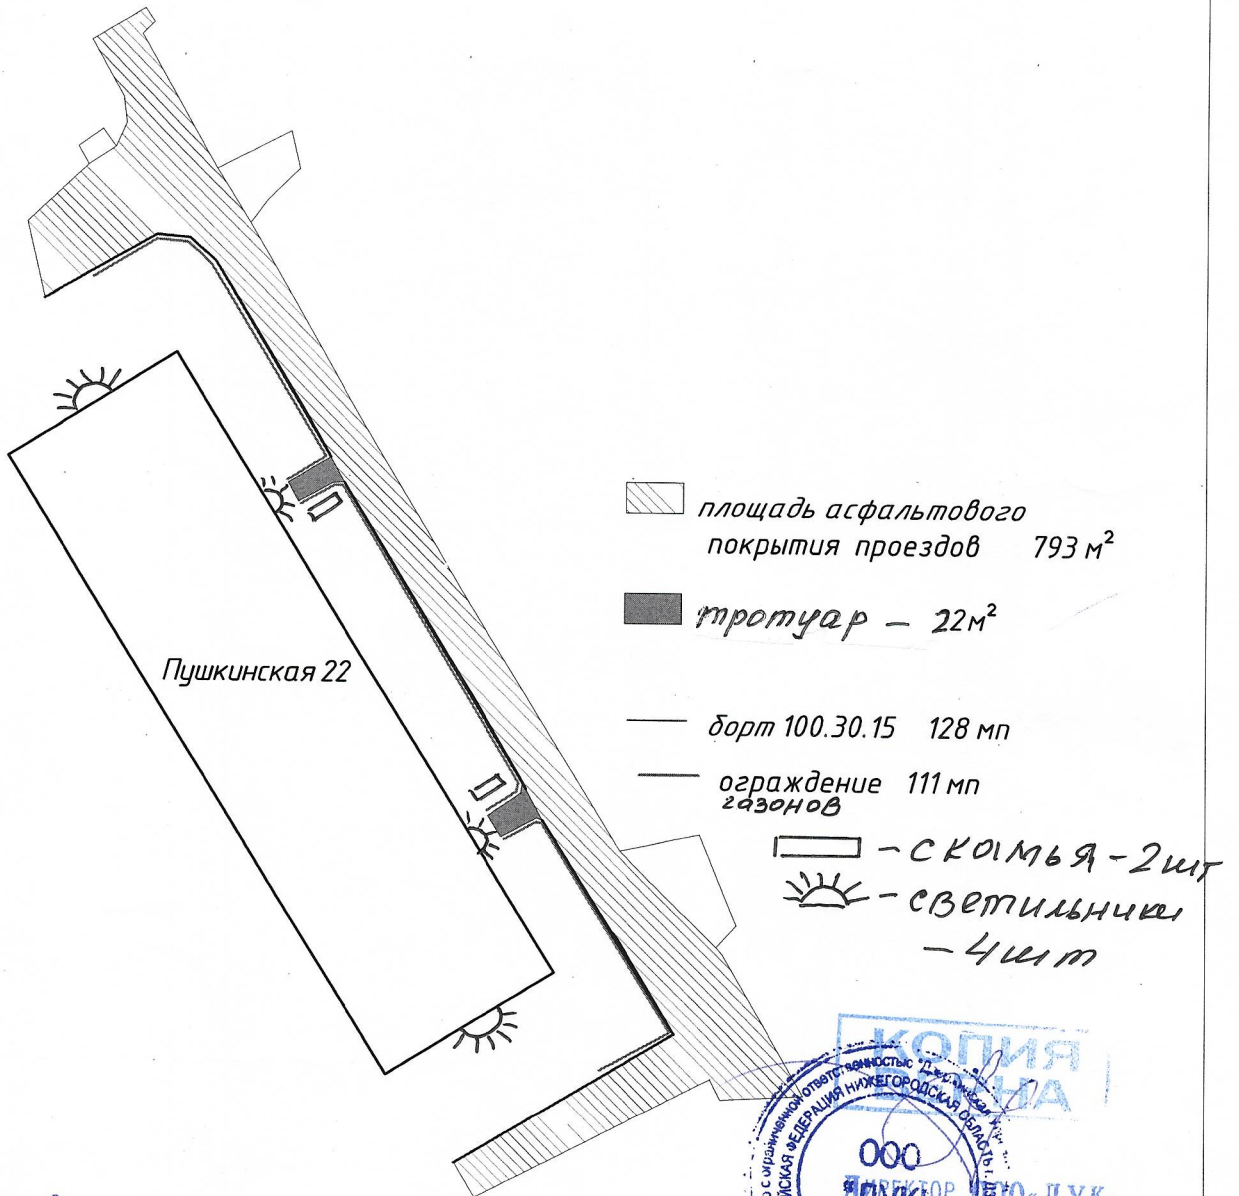

площадь асфальтового покрытия проездов 793 м<sup>2</sup>

тротуар - 22 м<sup>2</sup>

борт 100.30.15 128 мп

ограждение 111 мп  
зазоров

— — — — — скамья - 2 шт

☀ — светильники  
— 4 шт

Пушкинская 22

Составлено  
уполномоченным ОСС  
Кузьминой Л.Б. *[Signature]*



				Исполнительная документация по рабочему чертежу	
				Ремонт асфальтобетонного покрытия по адресу: г. Дзержинск, Пушкинская 22	
Должность	Ф.И.О.	Подпись	Дата		
				Благоустройство	
				Исполнительная схема благоустройства	