


Итого сметы 17.04.13

Масштаб 10 м
01.23.45678910



- площадь асфальтового покрытия тротуаров 76 м²
- ▨ площадь асфальтового покрытия парковок 2211 м²
- борт 100.20.8 14.3 мп
- - скамейка 18 шт
- - урна 18 шт
- ▤ - озеленение дворовых территорий 500 м²

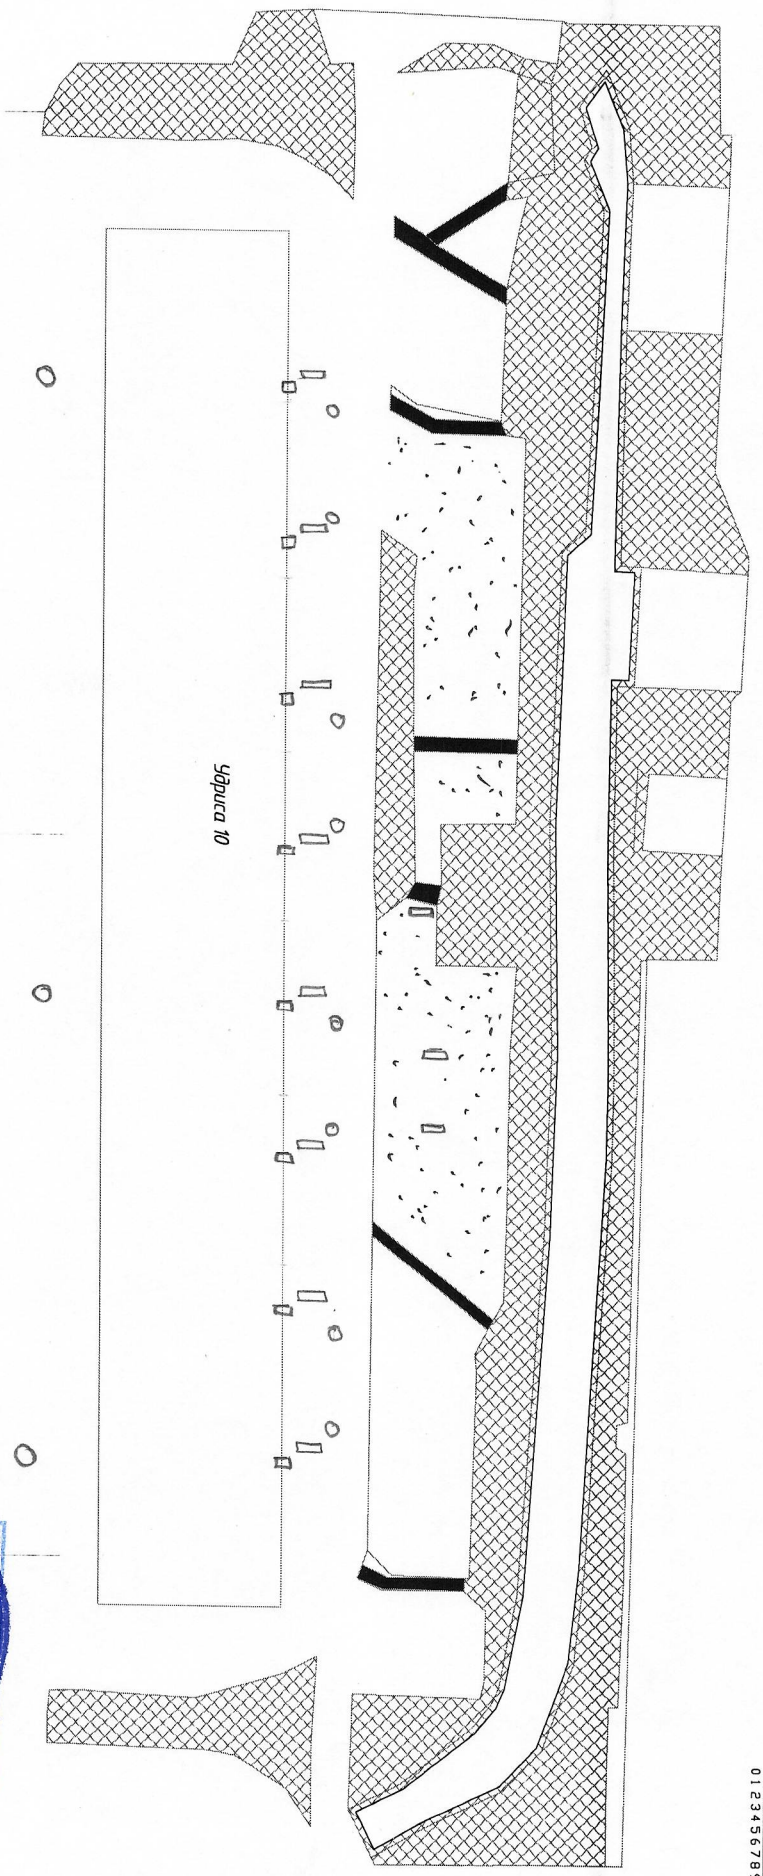

Стр. 2 из 2. Удруса 10. Бор. 100.20.8. 14.3 мп

№ п/п	Должность	Ф.И.О.	Подпись	Дата

Исполнительная документация
по рабочему чертежу

Ремонт асфальтового покрытия по адресу:
г. Дзержинск, Удруса 10

Благоустройство	
Исполнительная схема благоустройства	