



собственник кв 23

Ворошич Д.Д.

Масштаб 10 м

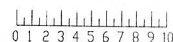

Ворошич

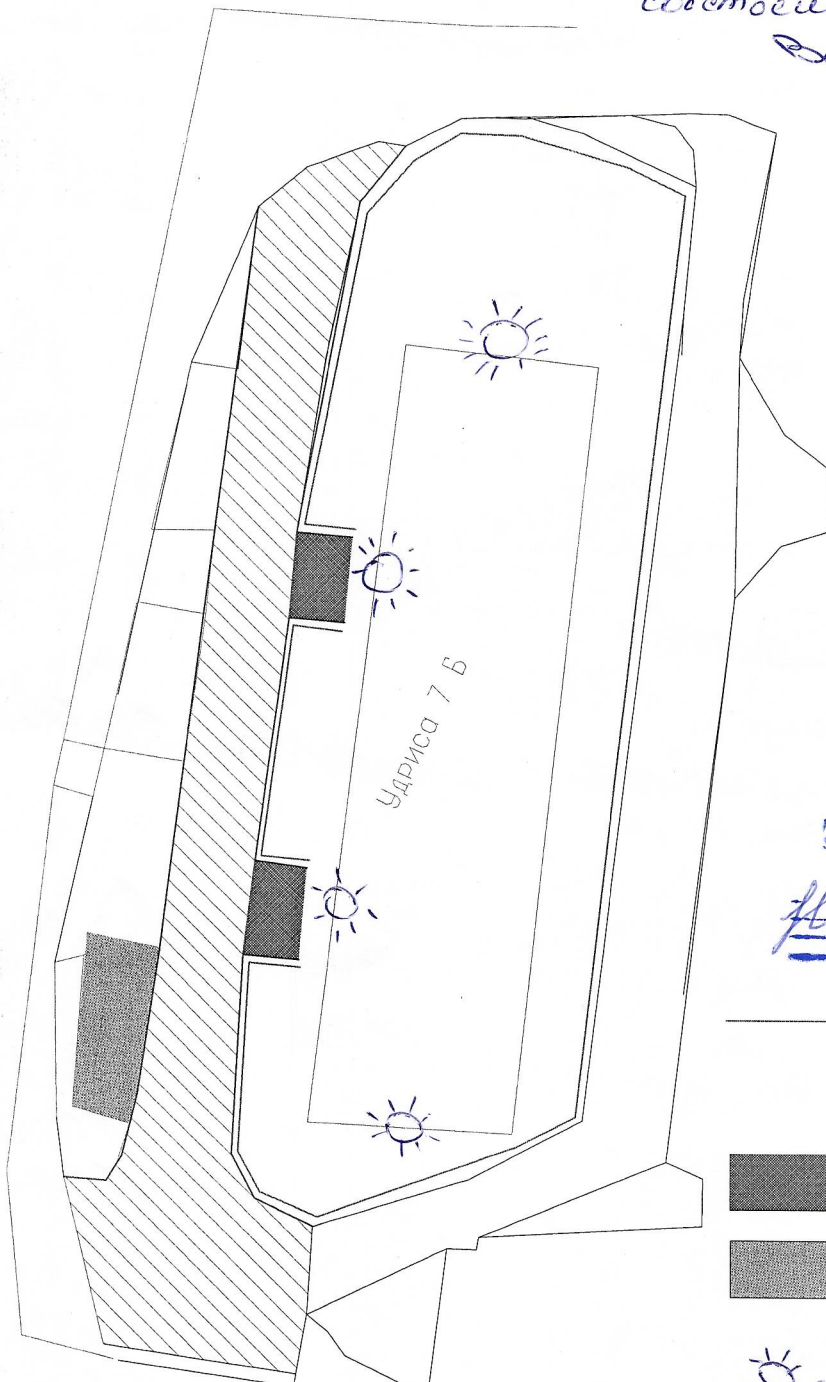

И.А. Смирнов

СОГЛАСОВАНО
АКЦИОНЕРНОЕ ОБЩЕСТВО
«ДЗЕРЖИНСКИЙ ВОДОКАНАЛ»

7.08.2023 г.

И.А. Смирнов

Ограждение - 178 м.п.

■ входные группы 43 м²

■ тротуар 75 м²
хож. площ. дорожки
ковров.

☀ - освещение

▨ проезды 587 м²

— Бордюр дорожный 100*30*15 - 146 м.п.

— Бордюр 100*20*8 - 14 м.п.

демонтаж старого покрытия - 814 м²

демонтаж бордюра - 364 м.п.

				Исполнительная документация по рабочему чертежу	
				Ремонт асфальтобетонного покрытия по адресу: г. Дзержинск, Удриса 7Б	
Должность	Ф.И.О.	Подпись	Дата		
				Благоустройство	
				Исполнительная схема участка под благоустройство	
				Наименование организации	