


проезды 2796 м<sup>2</sup>  
 парковка (полный проезд) 2765 м<sup>2</sup>  
 тротуар 728 м<sup>2</sup>  
 тротуар 89 м<sup>2</sup>

зелен 2413 м<sup>2</sup>  
 светильник - 15 шт.

борт 100.30.15 1178 мп  
 борт 100.20.8 579 мп  
 демонтаж борт 100.30.15 124.3 мп  
 демонтаж борт 100.20.8 134 мп  
 о-удно метали. - шумм.  
 - севашейба - шумм.

ограждение - 429 м.п.

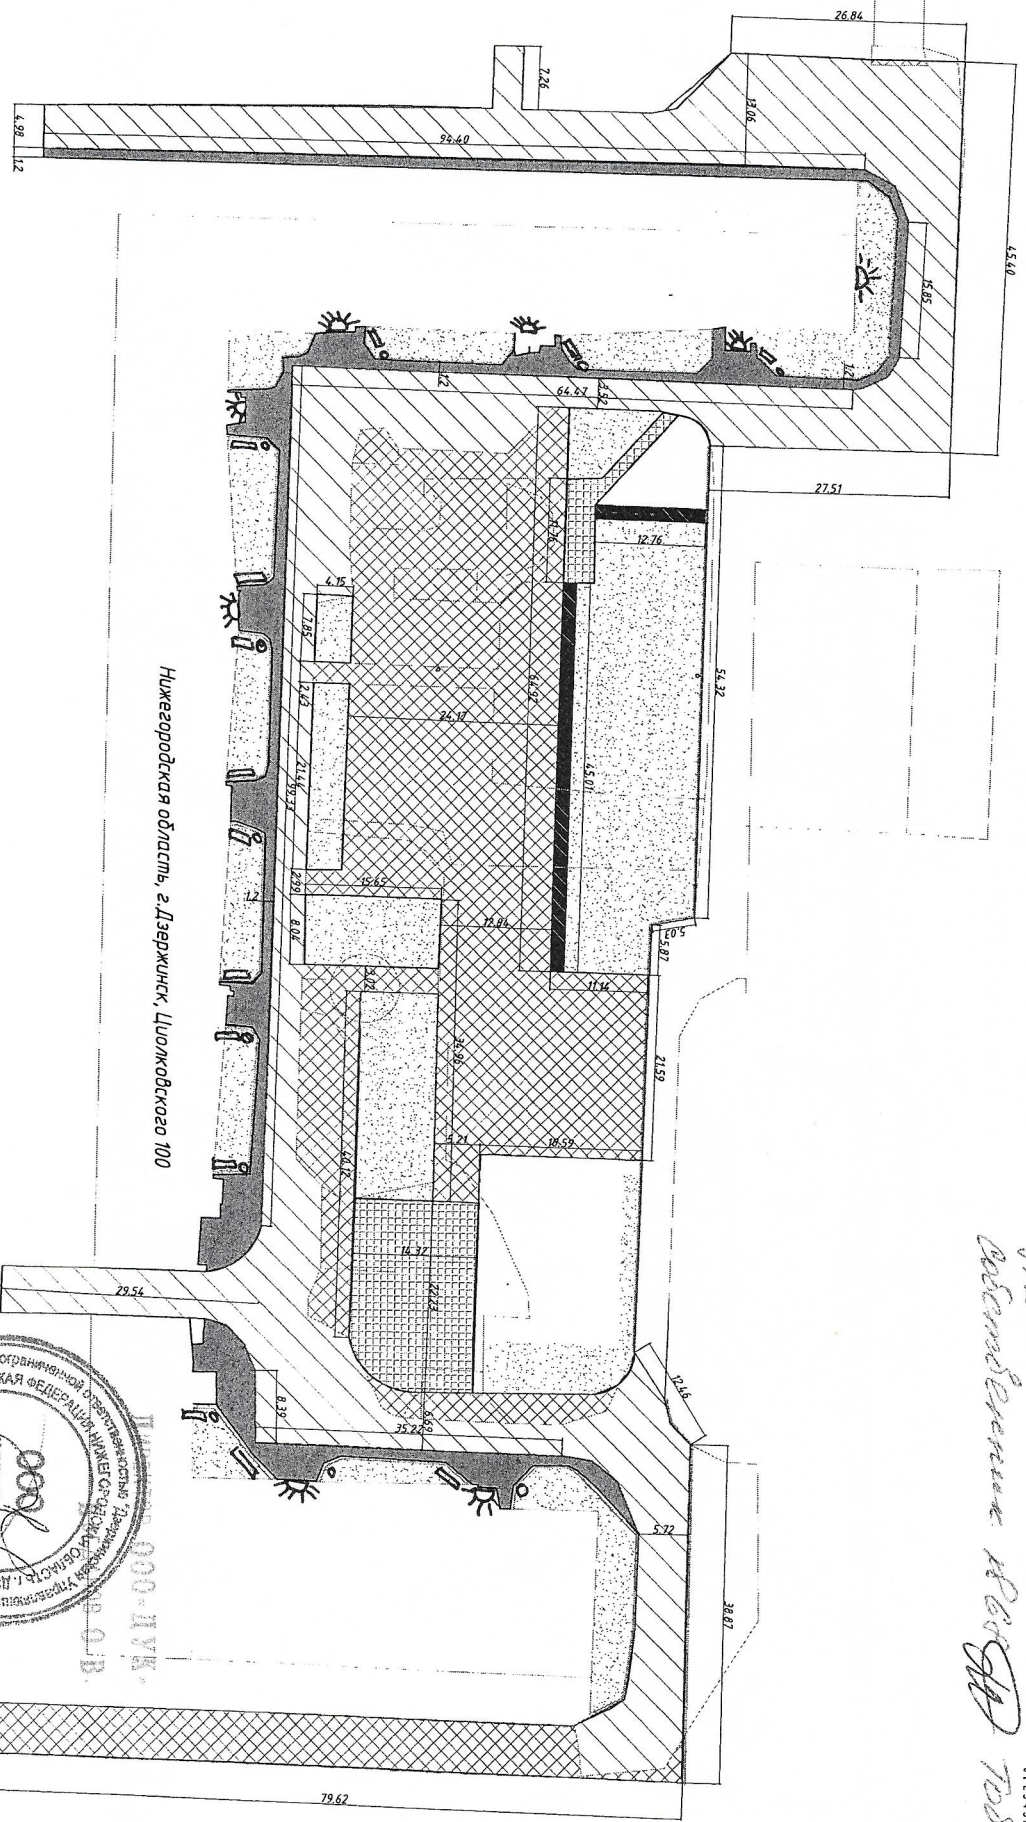


Должность	Ф.И.О.	Подпись	Дата


по рабочему чертежу



Исполнительная схема (наименование изображения)

Благоустройство	
Исполнительная схема (наименование изображения)	

*Владимир,  
 Вячеславович, ИСС  
 Владимир Васильевич  
 ТОБОЛСКИЙ*

Номер 10 №  
 012315178910  
 6868