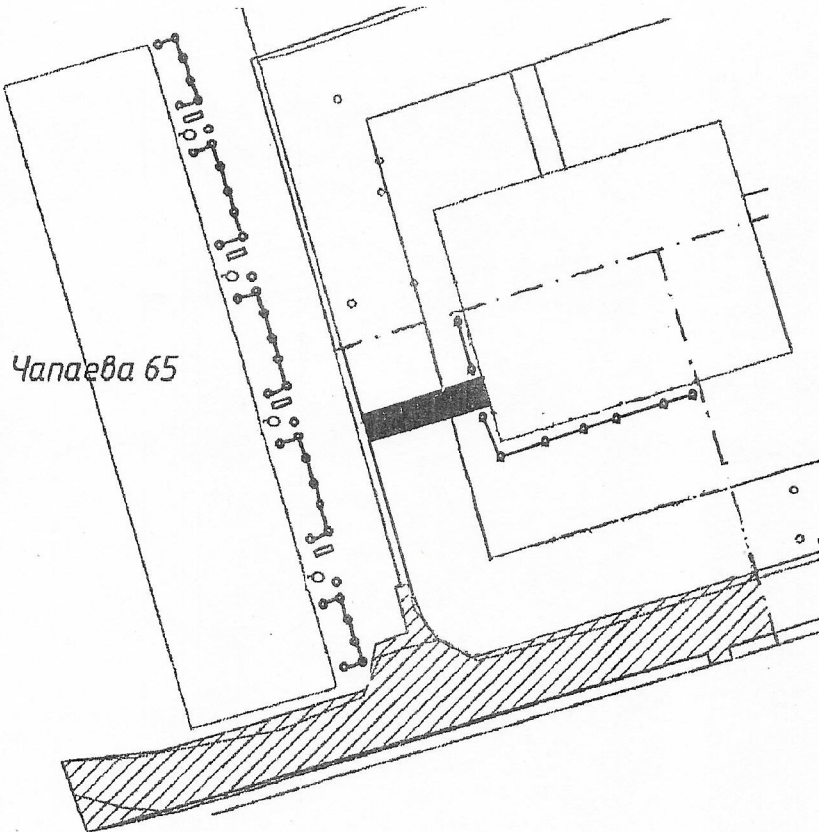








Схема благоустройства

Утверждаю: Директор ООО «Альянс-НВ»



Чапаяева 65

-  площадь асфальтового покрытия проездов 321 м²
-  площадь асфальтового покрытия тротуаров 12 м²
-  светильник 4 шт.
-  Металлический штакетник 140 м.п.
-  Скамейка 4 шт.
-  Урна 4 шт.
- Бордюры 12 м.п.

Согласовываю:

МИТРОФАНОВА Л.В. (н/61) ✓ *Л.В. Митрофанова*
 КАРАВАЕВА Н.Е. (н/63) ✓ *Н.Е. Караваяева*
 ХИПАТОВ В.В. (н/65) ✓ *В.В. Хипатов*

Исполнительная документация по рабочему чертежу

Должность	Ф.И.О.	Подпись	Дата
		<i>[Signature]</i>	

Улица Чапаяева 65



Благоустройство

Исполнительная схема благоустройства

