




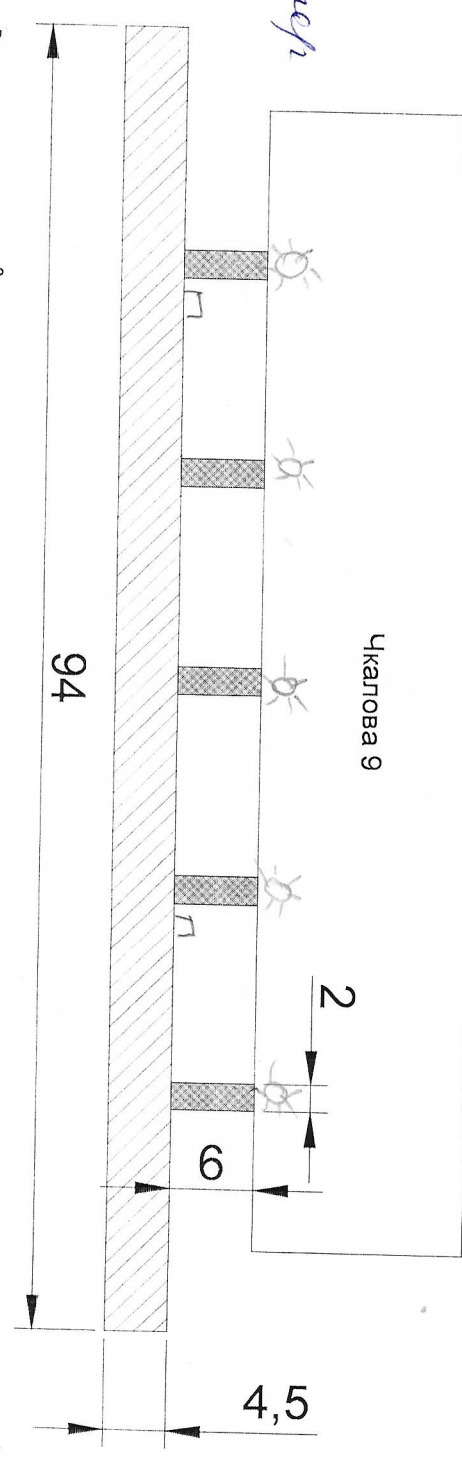

Смирнова
Смирнова

Масштаб 1:10 м
 0 1 2 3 4 5 6 7 8 9 10

7 - масса
7 - масса



 **въездные группы** 60 м²
 **проезды** 4,23 м²

Исполнительная документация по рабочему чертежу		
Ремонт асфальтобетонного покрытия по адресу: Дзержинск, Чкалова 9		
Должность	Ф.И.О.	Подпись
		<i>Дата</i>
Исполнительная схема участка под благоустройство		
Благоустройство		