Согласовано: уполномоченным ОСС
собственником кв.28
Бесшапошникова А.П.

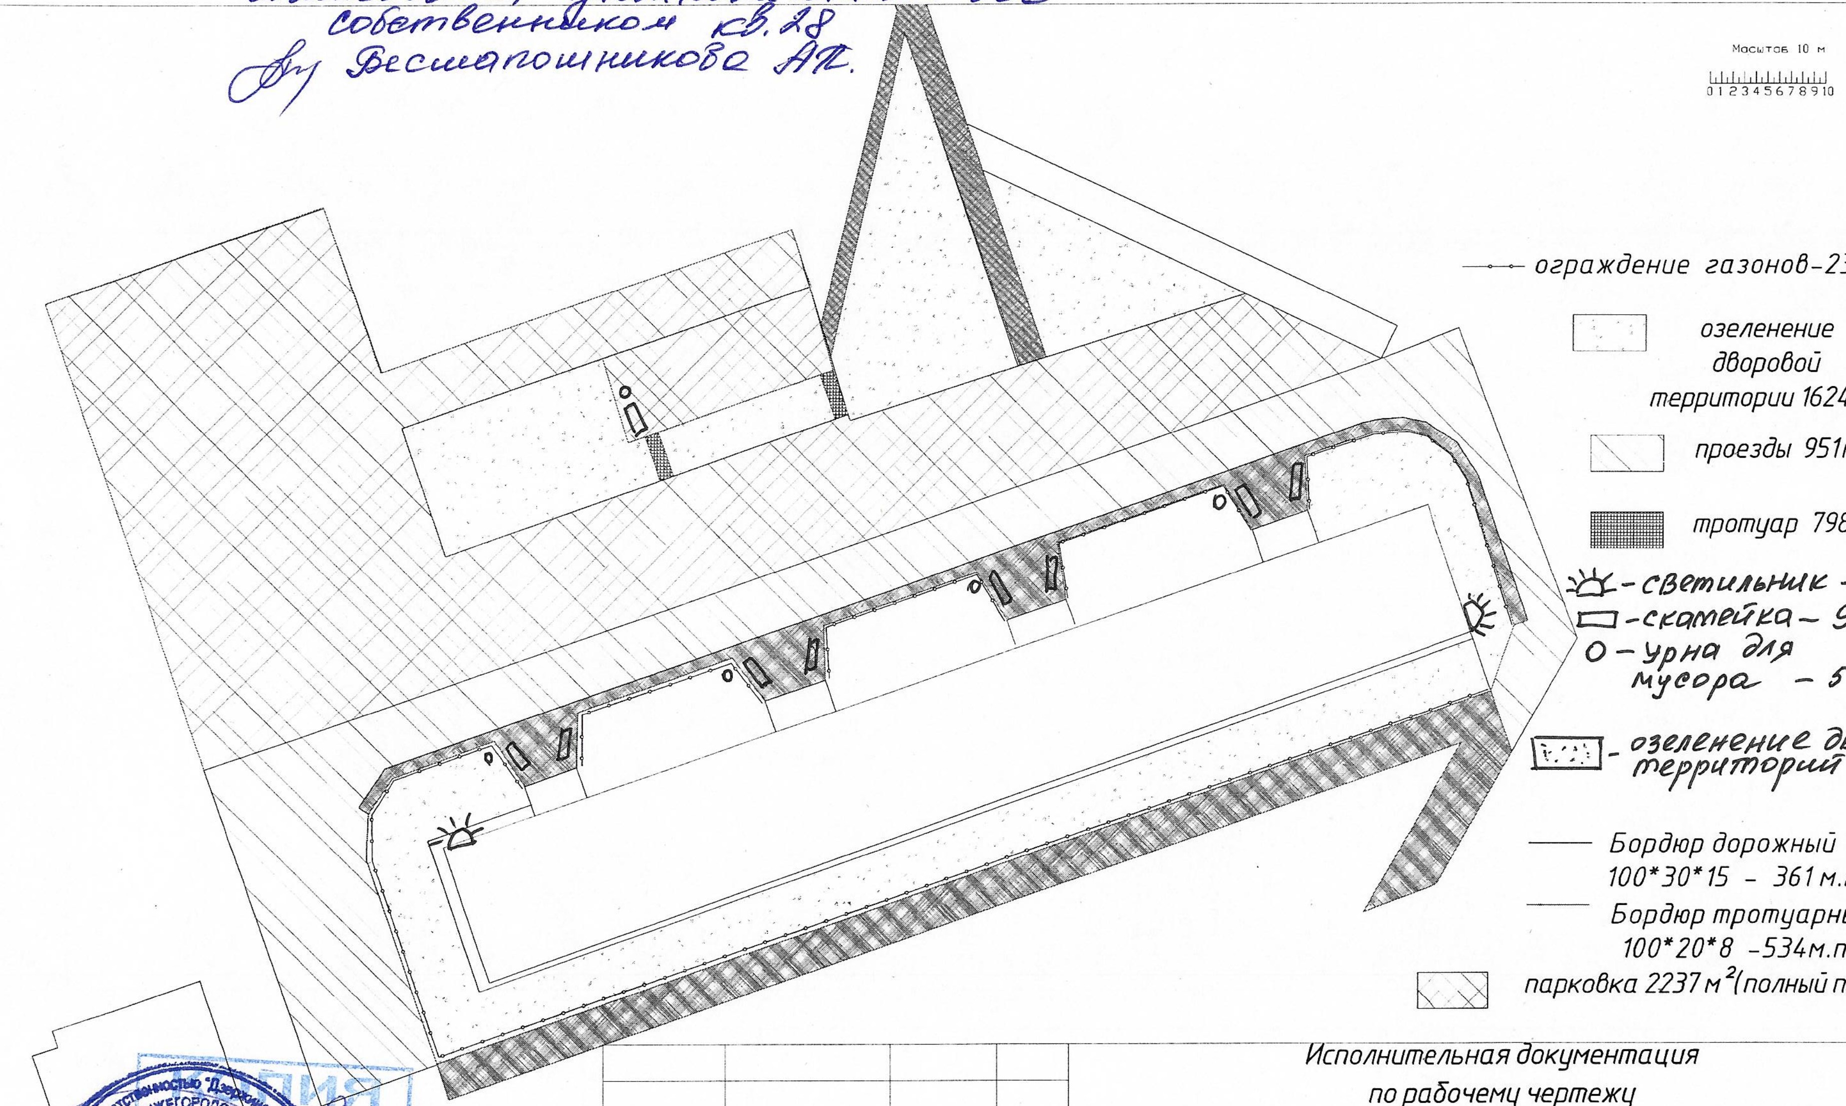

- ограждение газонов-238м.п.
- ▨ озеленение дворовой территории 1624м^2
- ▨ проезды 951м^2
- ▦ тротуар 798м^2
- ☼ - светильник – 2шт
- ▭ - скамейка – 9 шт
- ○ - урна для мусора – 5 шт
- ▨ - озеленение двор. территорий - 1950м^2
- Бордюр дорожный 100*30*15 – 361м.п.
- Бордюр тротуарный 100*20*8 –534м.п.
- ▨ парковка 2237м^2(полный пирог)

Должность	Ф.И.О.	Подпись	Дата

Исполнительная документация
по рабочему чертежу

Ремонт асфальтобетонного покрытия по адресу:г. Дзержинск, Галкина 4

Благоустройство

Исполнительная схема
участка под благоустройство

КОПИЯ ВЕРНА

ДИРЕКТОР ООО «ДУК»
БОГДАНОВ О.В.

ООО "ДУК"
ИНН 5249135132
ОГРН 1145249004010

Формат А4