Брошюровано ТСЖ
«Патоличевский» 4

КОПИЯ ВЕРНА

Болкове Г.В.

Товарищество собственников жилья * ИНН 5249097261 * ТСЖ «Патоличевский» * ОГРН 1085249005247 * г. Дзержинск Нижегородской обл. *

собственник кв 20 Гусеве В.Ф.
Гусев

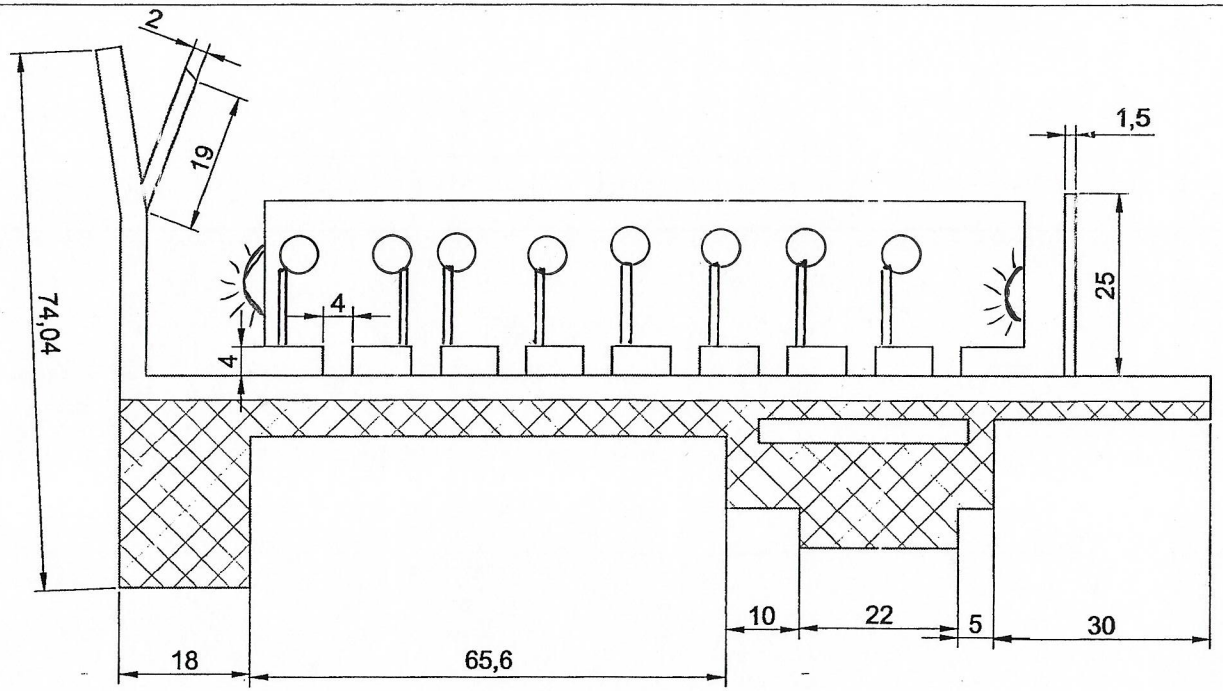

— борт 100.30.15 390 мп

— борт 100.20.8 152 мп

тротуары и проезды асфальт 203.5 м²

площадь асфальтового покрытия проездов 693 м²

площадь асфальтового покрытия парковок 1716,5 м²

→ скамья

→ урна

→ светильник

				Исполнительная документация по рабочему чертежу
				Ремонт асфальтобетонного покрытия по адресу: г. Дзержинск, Патоличева 17а
Должность	Ф.И.О.	Подпись	Дата	
				Благоустройство
				Исполнительная схема участка под благоустройство