Новое

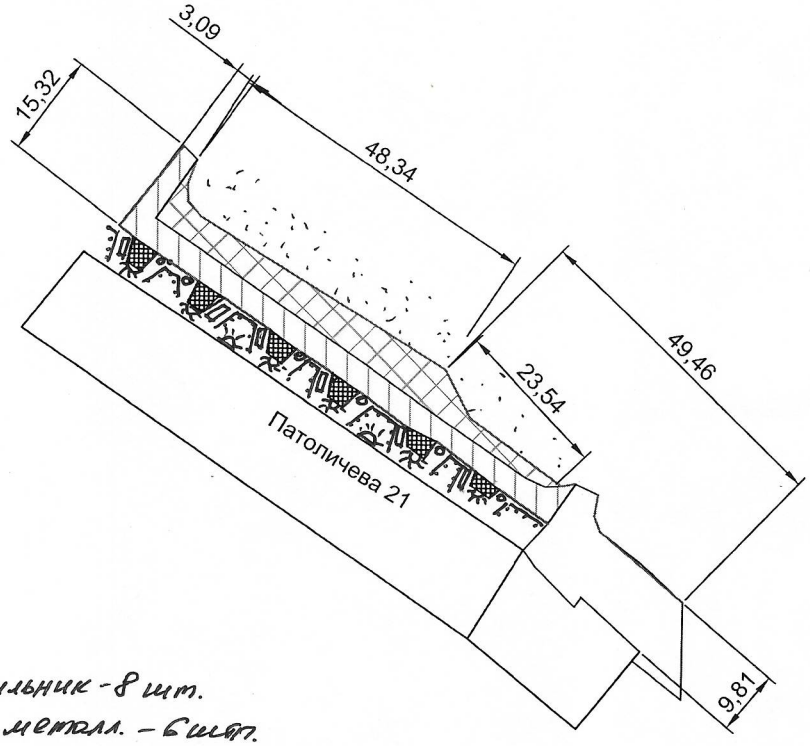

- светильник - 8 шт.
- о — урна металл. — 6 шт.
- борт 100.30.15 102 мп
- борт 100.20.8 42 мп
- площадь входных групп 44 м²
- площадь асфальтового покрытия проездов 351 м²
- площадь асфальтового покрытия парковок 325 м²
- штакетник металл. — 90 м.п
- газон 300 м²
- скатейка — 6 шт.

Директор ООО «ДУК»
Богданов О.

Общество с ограниченной ответственностью "Дзержинская Управляющая Компания" * Российская Федерация Нижегородская область г. Дзержинск * ИНН 5249135132 * ОГРН 1145249004010 * ООО "ДУК"

Согласовано: уполномоченный ОСС, собственник
Кв 54. Мальцева Г.А. Мальцева

				Исполнительная документация по рабочему чертежу
				Ремонт асфальтобетонного покрытия по адресу: г. Дзержинск, Патоличева 21
Должность	Ф.И.О.	Подпись	Дата	
				Благоустройство
				Исполнительная схема участка под благоустройство