Масштаб 10 м

0 1 2 3 4 5 6 7 8 9 10

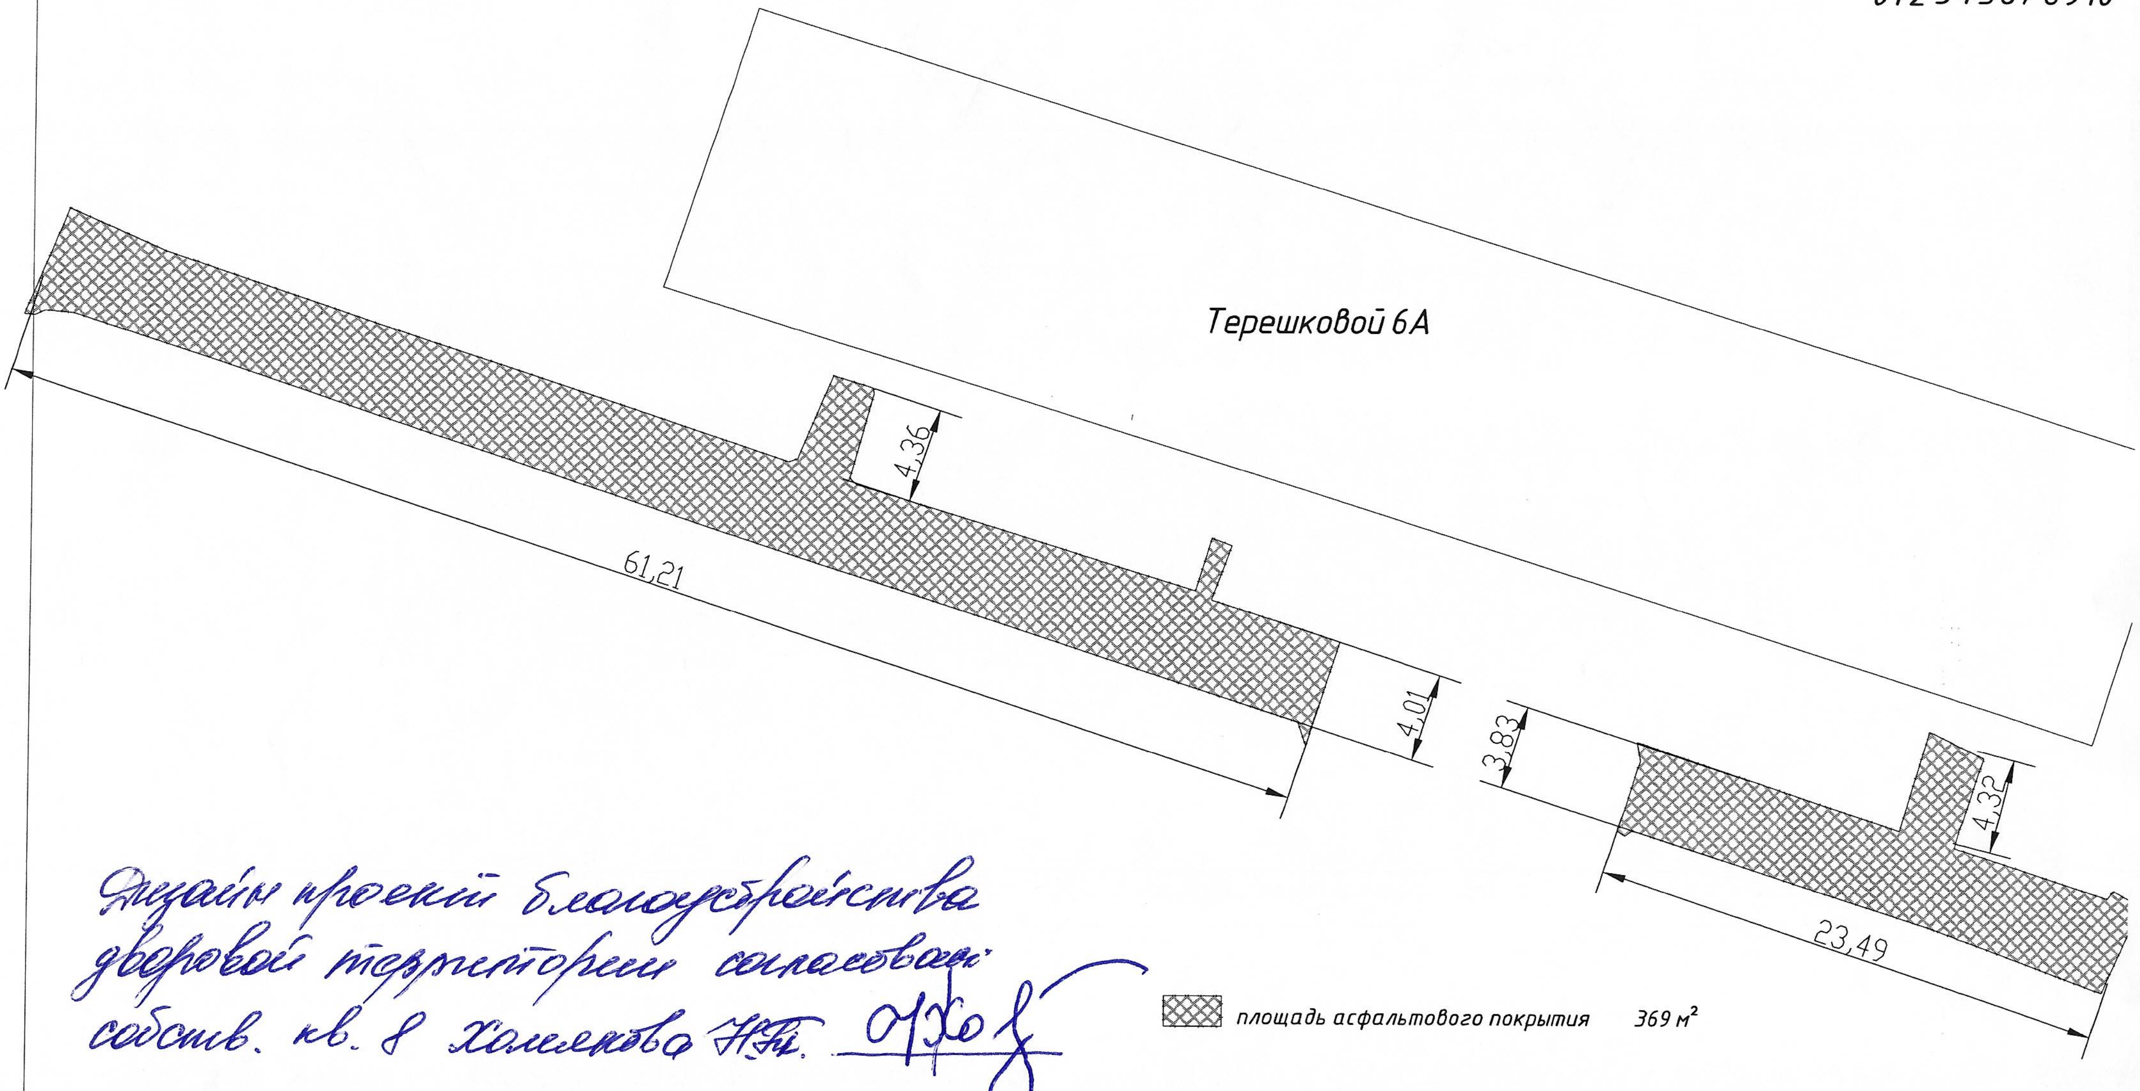

▨ площадь асфальтового покрытия 369 м²

Дизайн проект благоустройства дворовой территории согласован собств. кв. 8 Хомякова Н.Н.

Директор „УК „Управдом-Центр"

Борисов А.В.

ООО «УК «Управдом-Центр»

Должность	Ф.И.О.	Подпись	Дата

Исполнительная документация
по рабочему чертежу

Ремонт асфальтобетонного покрытия по адресу:
г. Дзержинск, Терешковой 6А

Благоустройство

Исполнительная схема
благоустройства