Утверждаю: Директор ООО "Альянс-НВ"
Ларин А.В.

ООО «Альянс-НВ» ОГРН 1025201760885 г. Дзержинск, Нижегородская обл.

Схема благоустройства

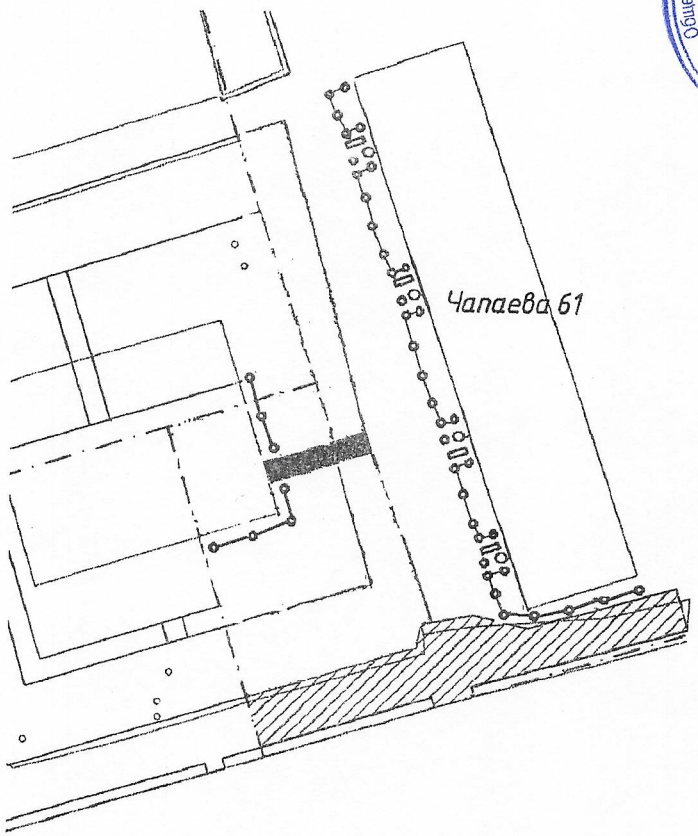

светильник 4 шт.

Металлический штакетник 140 м.п.

Скамейка 4 шт.

Урна 4 шт.

площадь асфальтового покрытия проездов 217 м²

площадь асфальтового покрытия тротуаров 12 м²

Бордюр 56 м. п.

Согласовываю:

Митрофанова Л.В (№61)

Караваева Н.Е (№63)

Липатов В.В. (№65)

				Исполнительная документация по рабочему чертежу
Должность	Ф.И.О.	Подпись	Дата	г. Дзержинск, Чапаева 61
				Благоустройство
				Исполнительная схема благоустройства

КОПИЯ ВЕРНА

ООО «Альянс-НВ» ОГРН 1025201760885 г. Дзержинск